






PLANTA BAIXA TÉRREO
ESCALA 1:100

ANEXO FINATEC		
ENDEREÇO :	FINATEC BLOCO H UNB BRASÍLIA-DF	
PROPRIETÁRIO :	FINATEC	
AUTOR DO PROJETO :		
RESPONSÁVEL TÉCNICO:		
PROPRIETÁRIO _____		
AUTOR DO PROJETO/RESP. TÉCNICO _____ CAU: A85312-7		
GEREAEP	CREA	
PROJETO DE ARQUITETURA		
AS BUILT FINATEC BLOCO H		
01/05	ARQUITETURA	ÁREAS (m2): 541.38m²
	PLANTA BAIXA TÉRREO	
DATA 23/02/2023	ESCALA INDICADA	VISTO

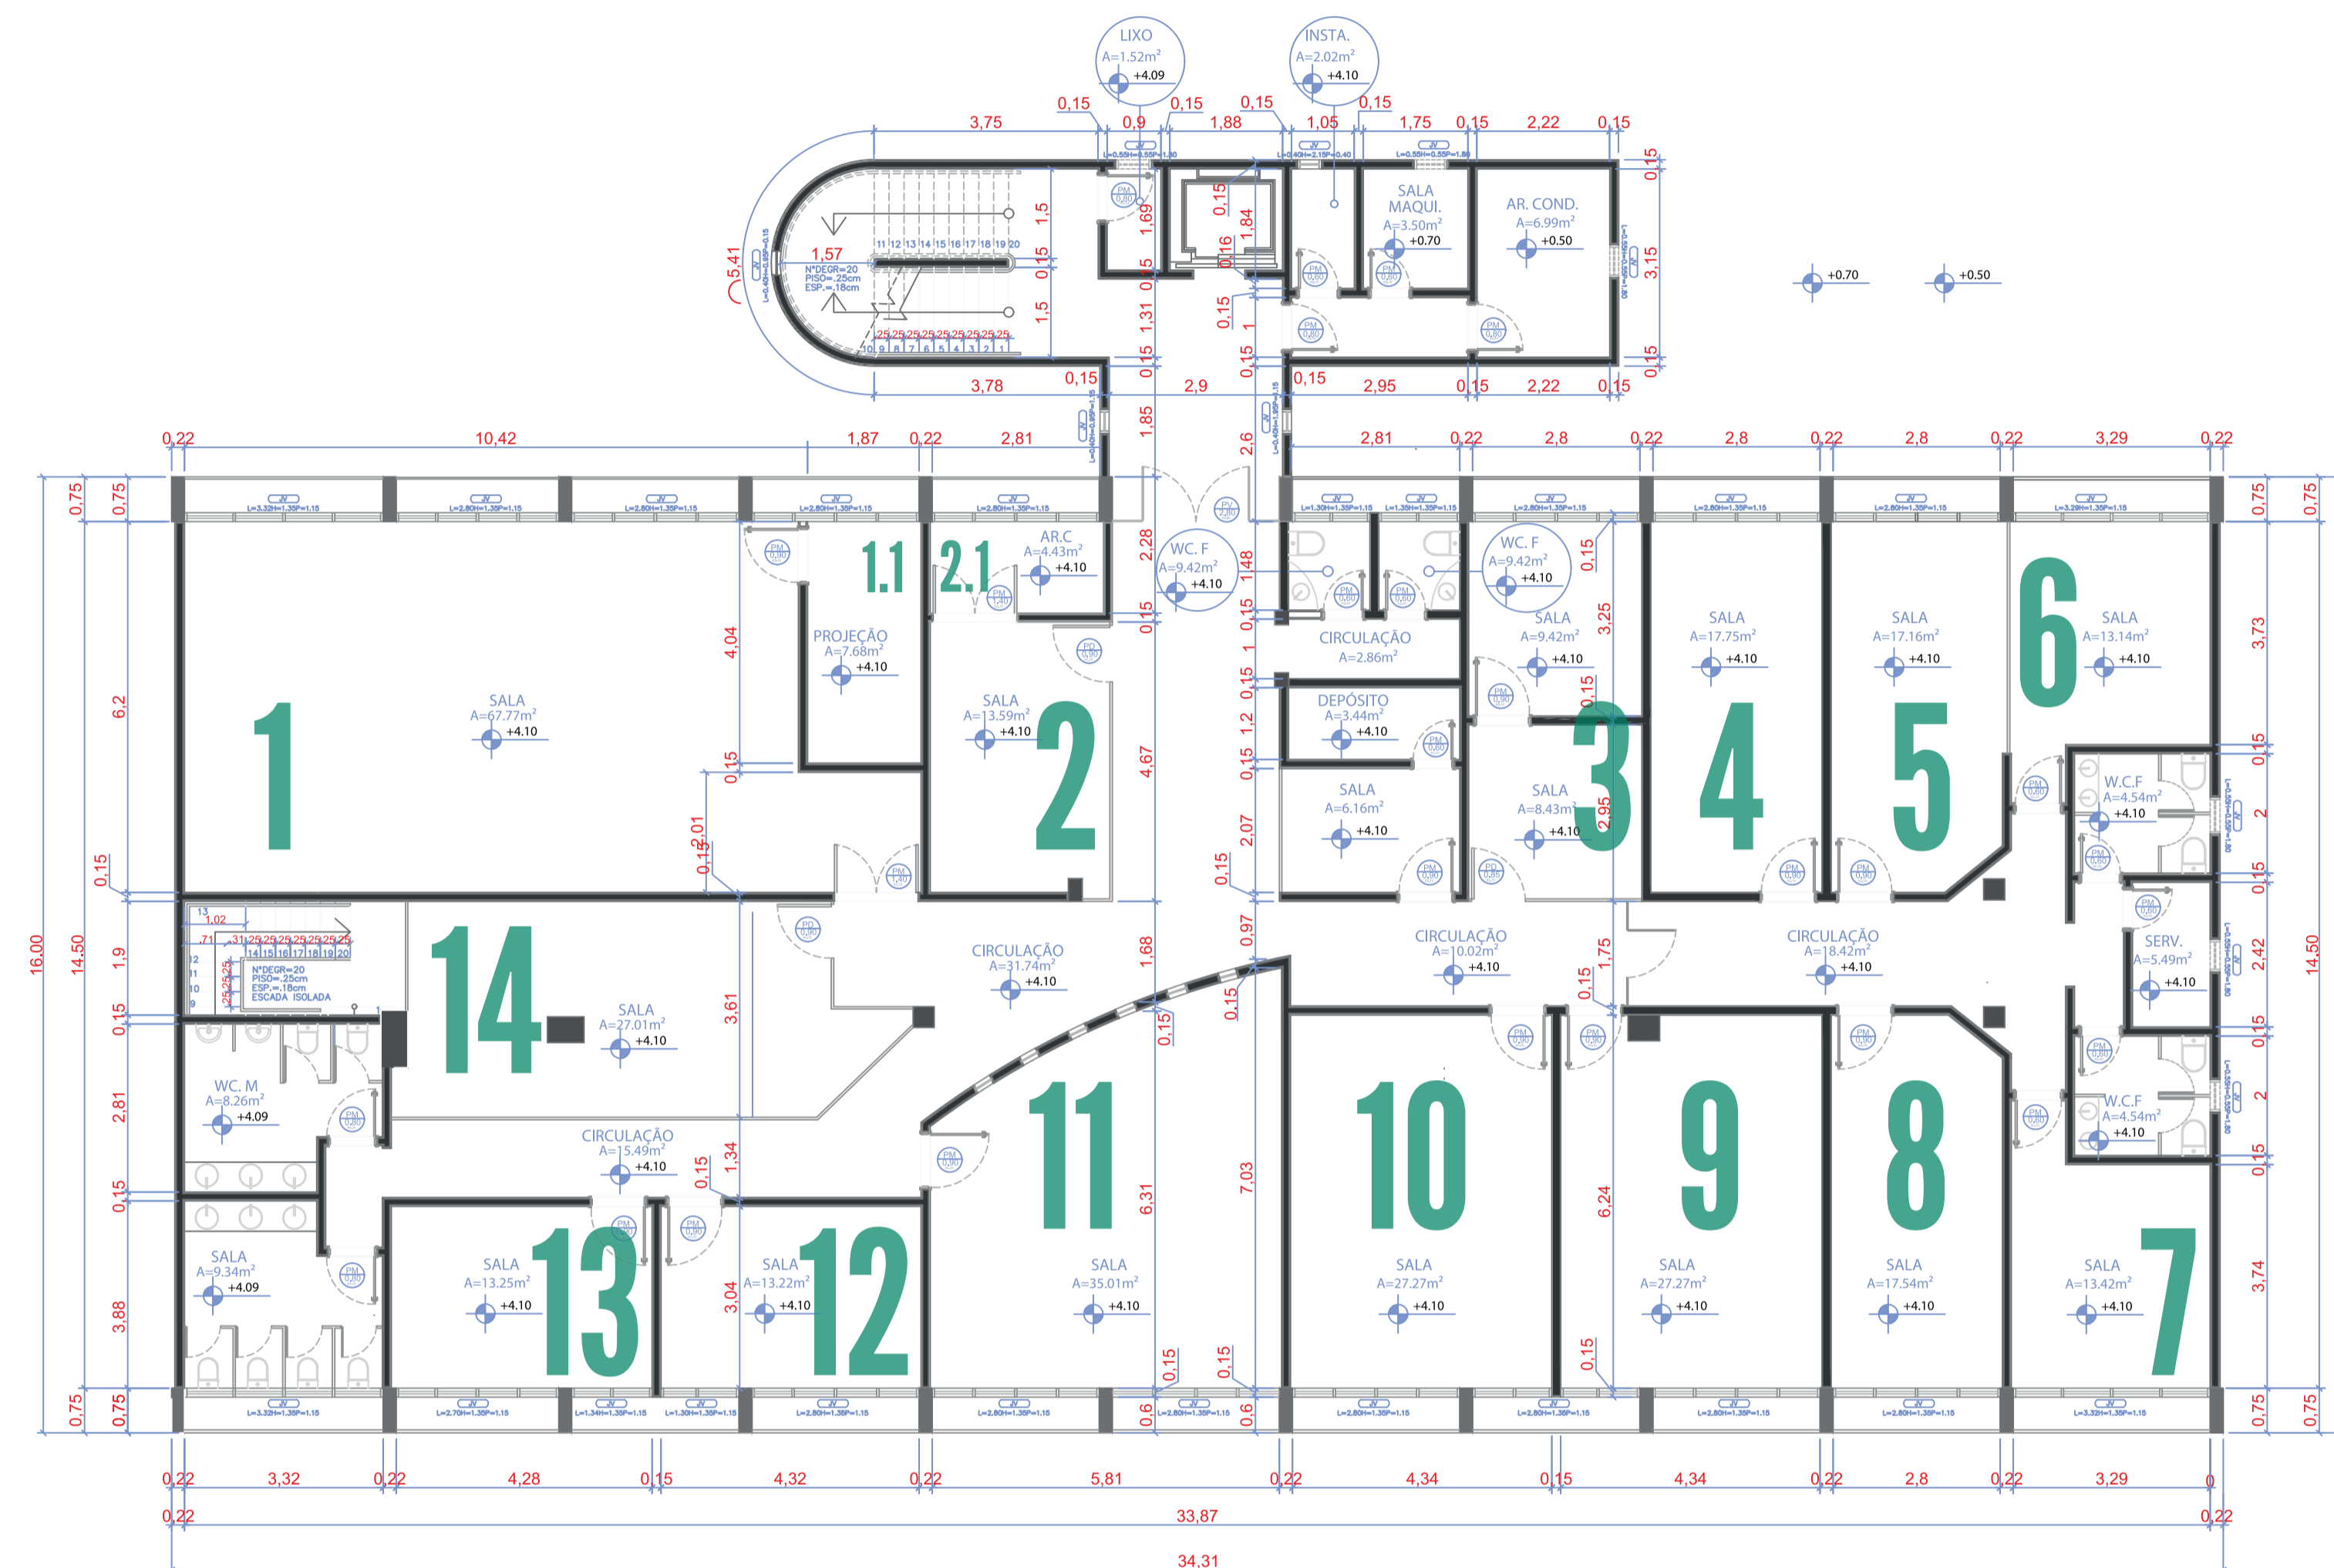


PLANTA BAIXA 1º PAVIMENTO
ESCALA 1:100


ANEXO FINATEC		
ENDEREÇO :	FINATEC BLOCO H UNB BRASÍLIA-DF	
PROPRIETÁRIO :	FINATEC	
AUTOR DO PROJETO :		
RESPONSÁVEL TÉCNICO:		
<p>PROPRIETÁRIO _____</p> <p>AUTOR DO PROJETO/RESP. TÉCNICO _____ CAU: A85312-7</p>		
GEREAEP	CREA	
<p>PROJETO DE ARQUITETURA</p> <p>AS BUILT FINATEC BLOCO H</p>		
02/05	ARQUITETURA	ÁREAS (m2): 541.38m ²
	PLANTA BAIXA 1º PAVIMENTO	
DATA 23/02/23	ESCALA INDICADA	VISTO

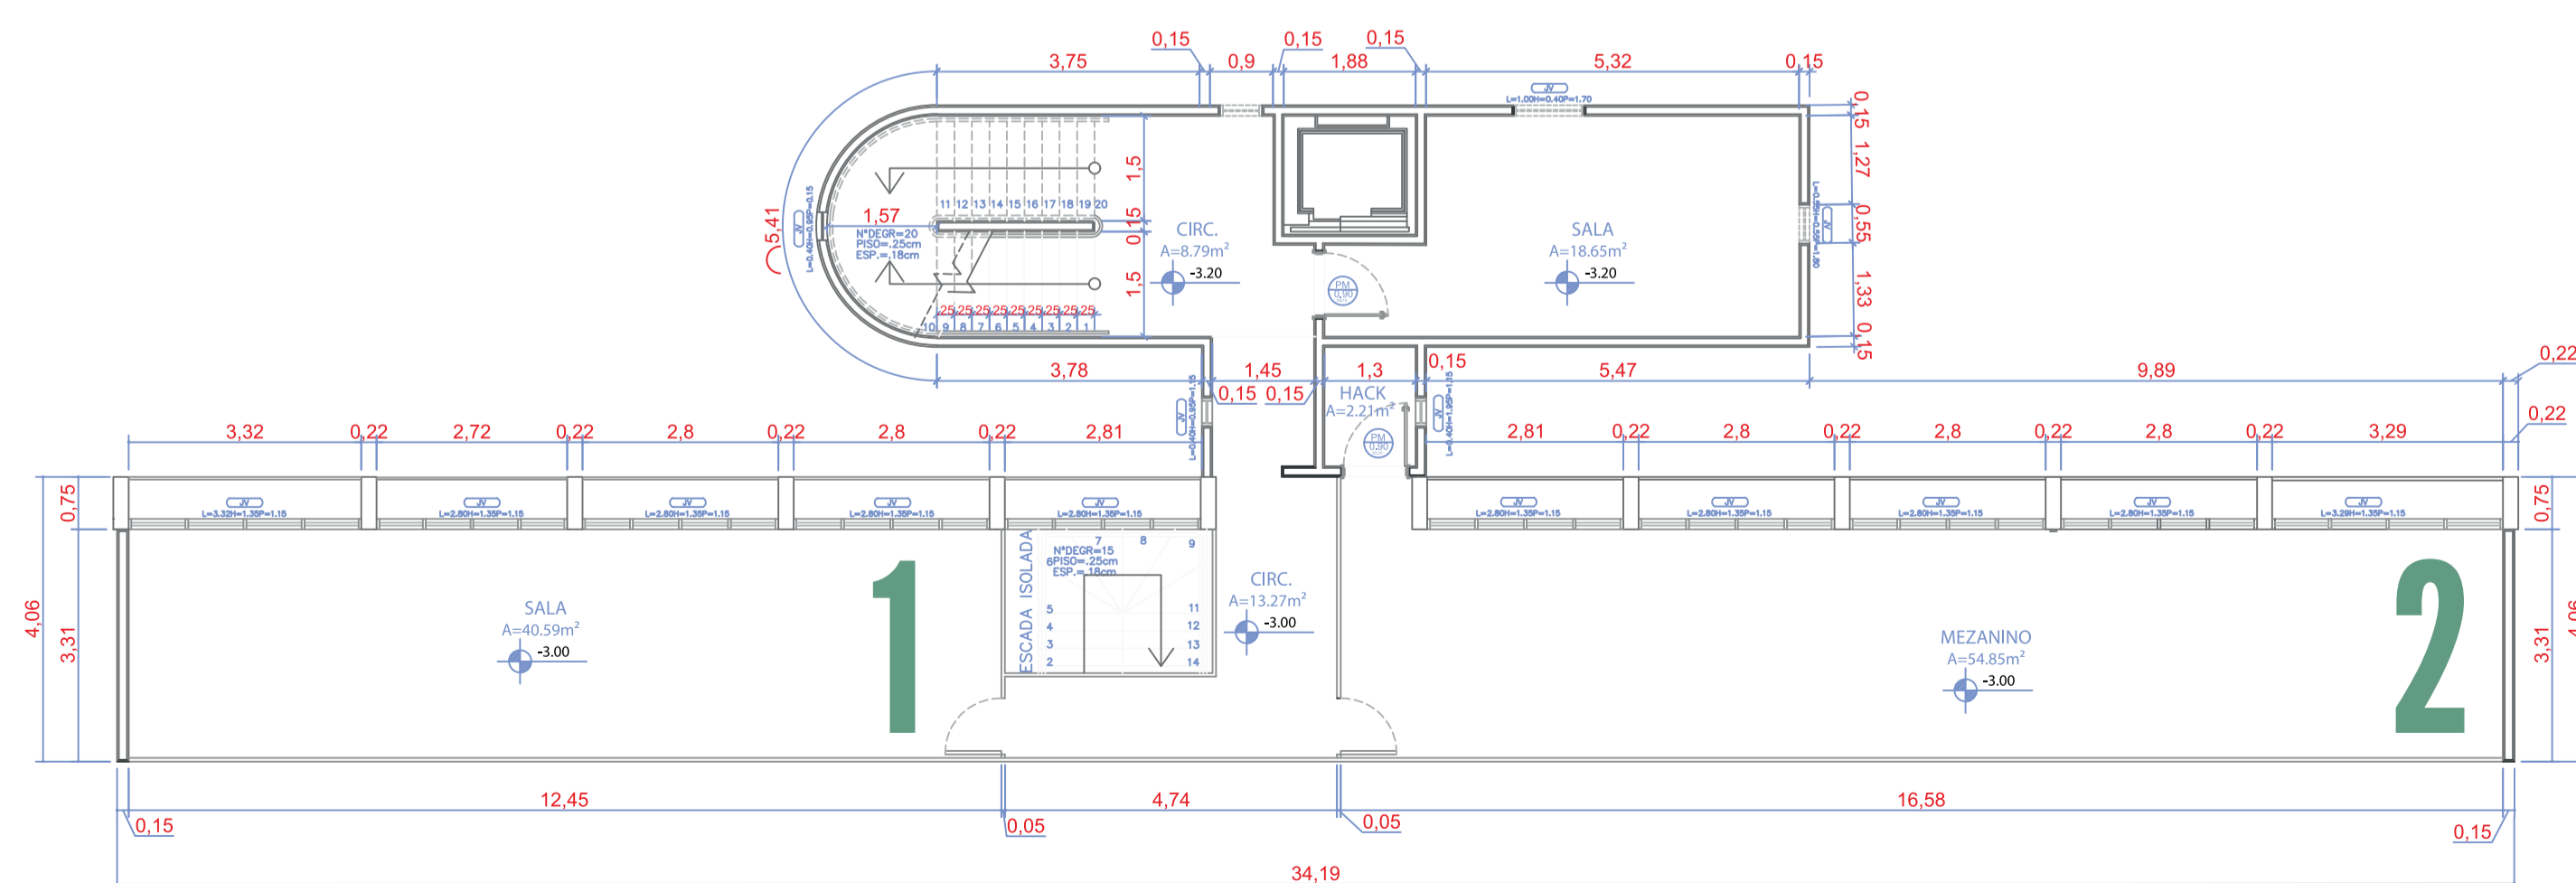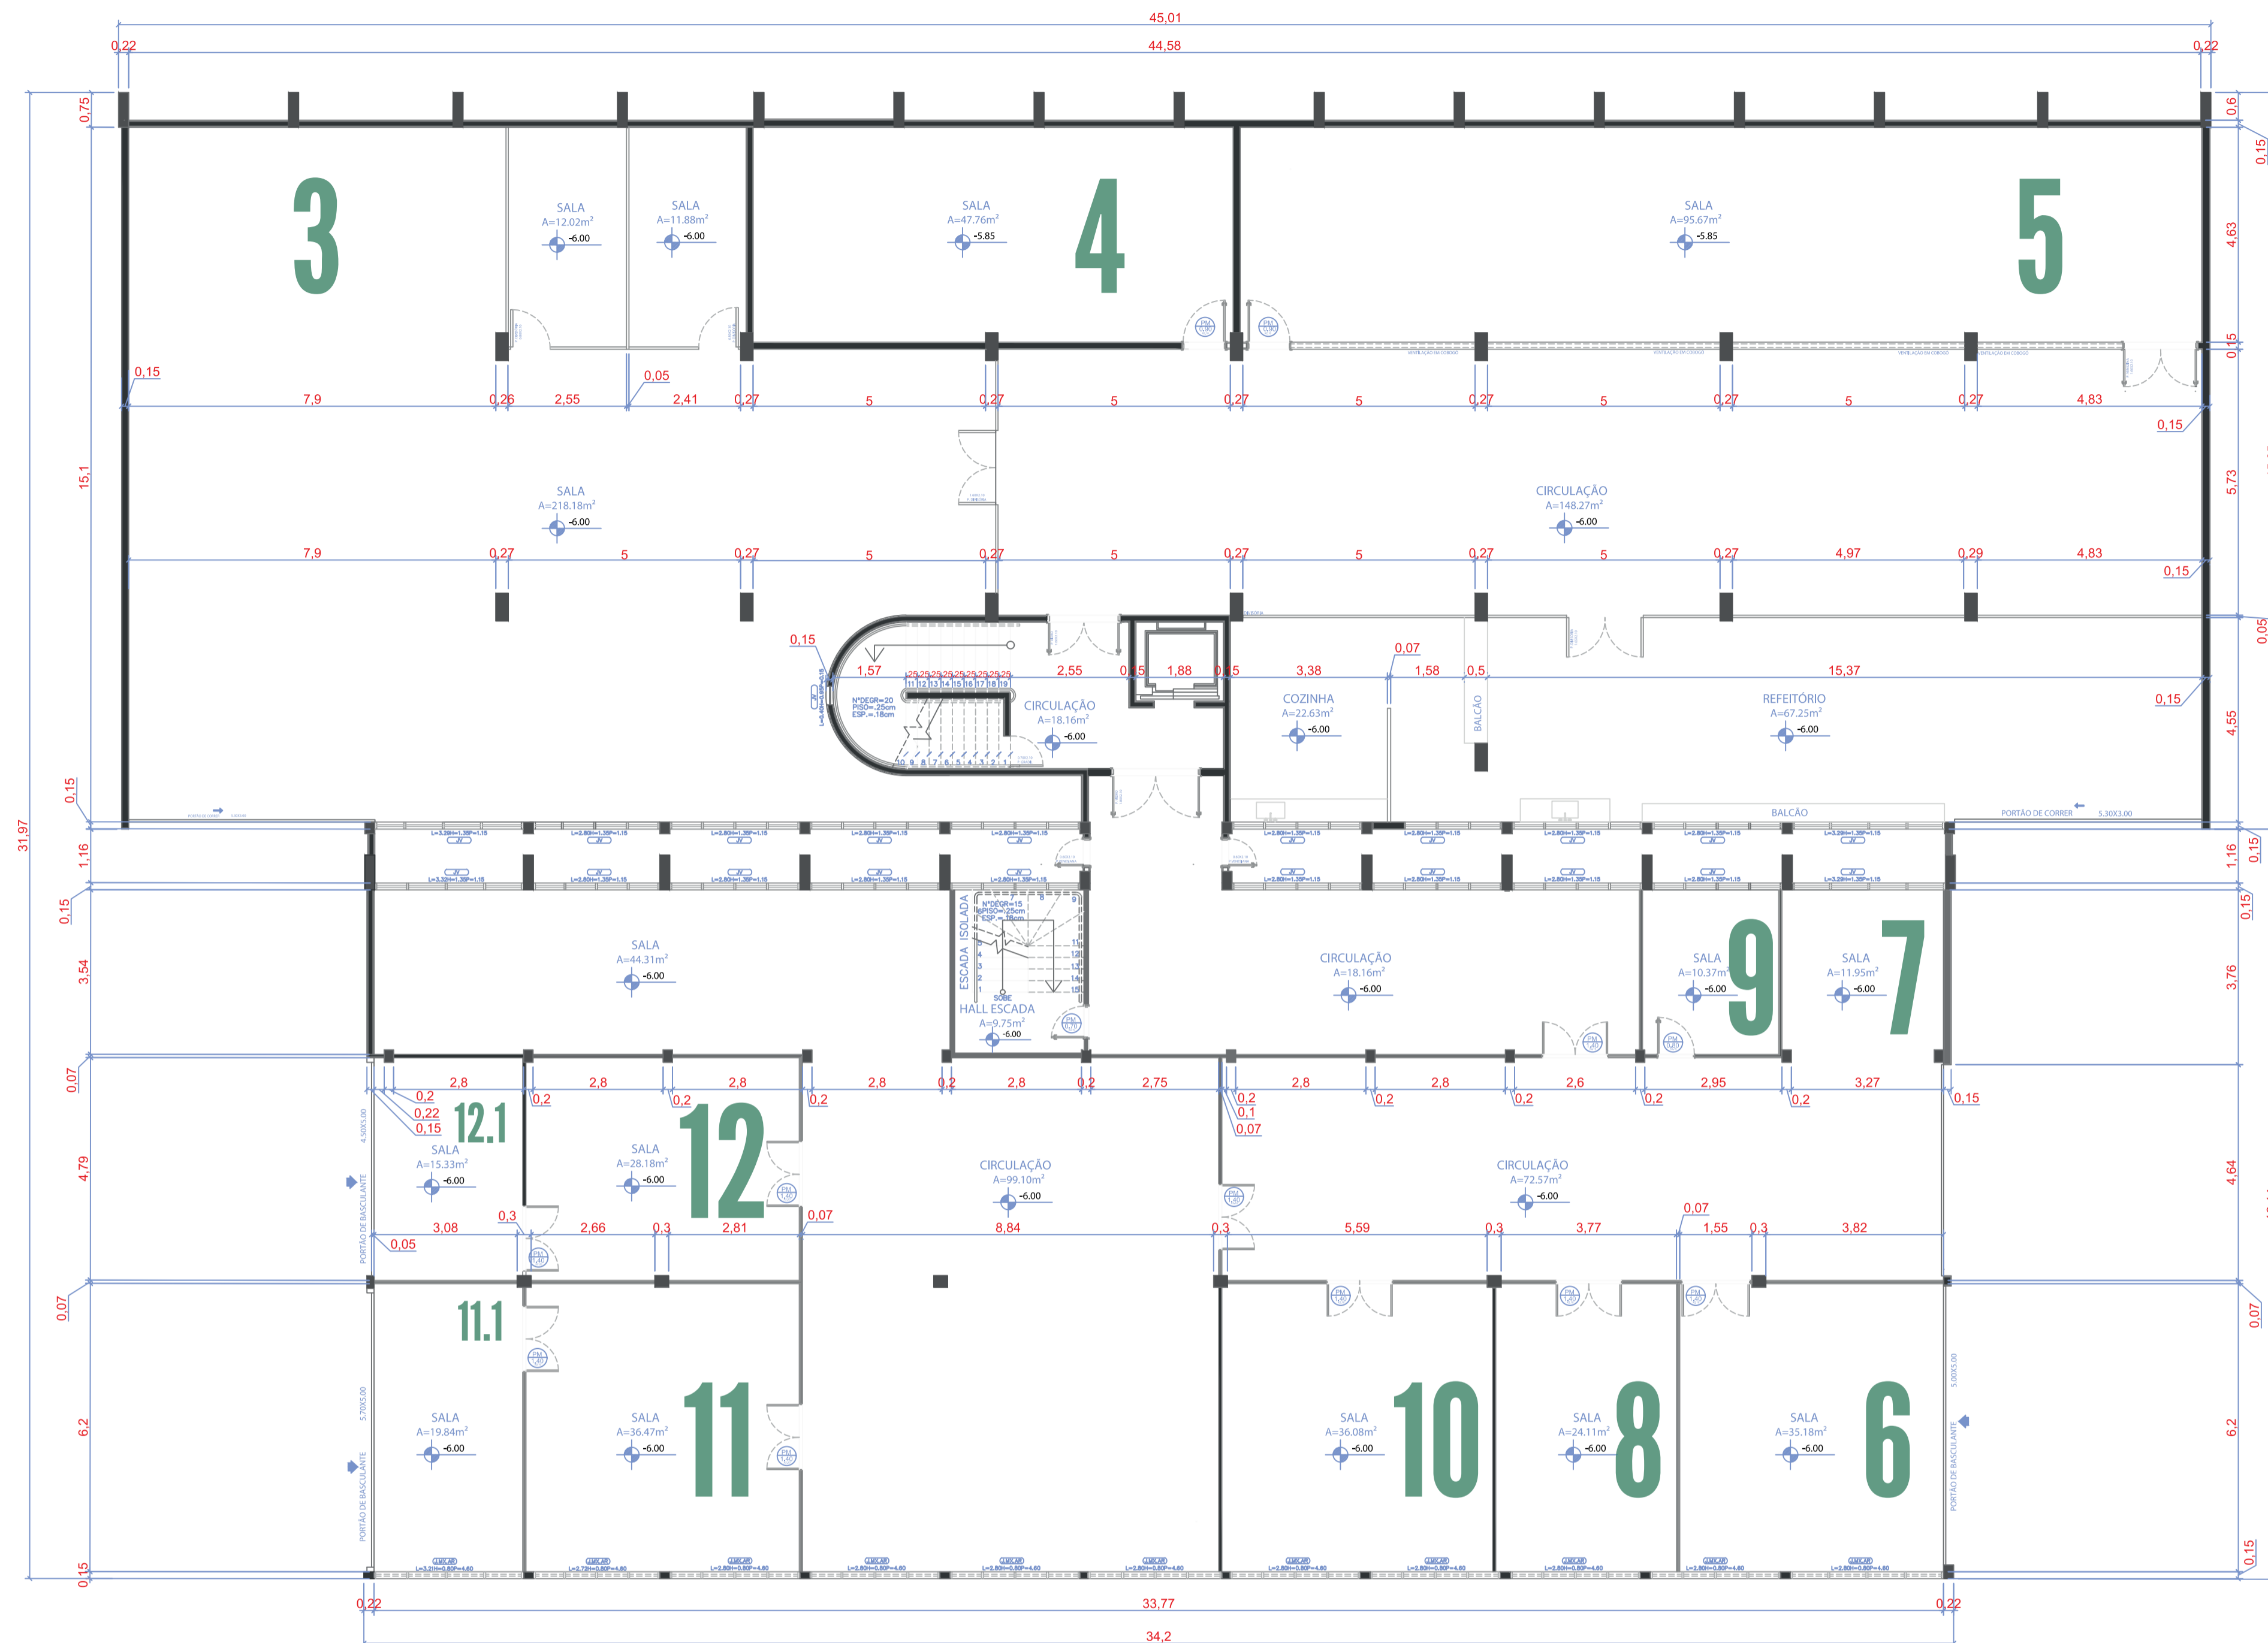

ANEXO FINATEC		
ENDEREÇO :	FINATEC BLOCO H UNB BRASÍLIA-DF	
PROPRIETÁRIO :	FINATEC	
AUTOR DO PROJETO :		
RESPONSÁVEL TÉCNICO:		
PROPRIETÁRIO _____		
AUTOR DO PROJETO/RESP. TÉCNICO _____ CAU: A85312-7		
GEREAEP	CREA	OUTROS
PROJETO DE ARQUITETURA		
AS BUILT FINATEC BLOCO H		
04/05	ARQUITETURA	ÁREAS (m2): 504.52m²
	PLANTA BAIXA SUBSOLO e MEZANINO	
DATA	ESCALA	VISTO
23/02/2023	INDICADA	

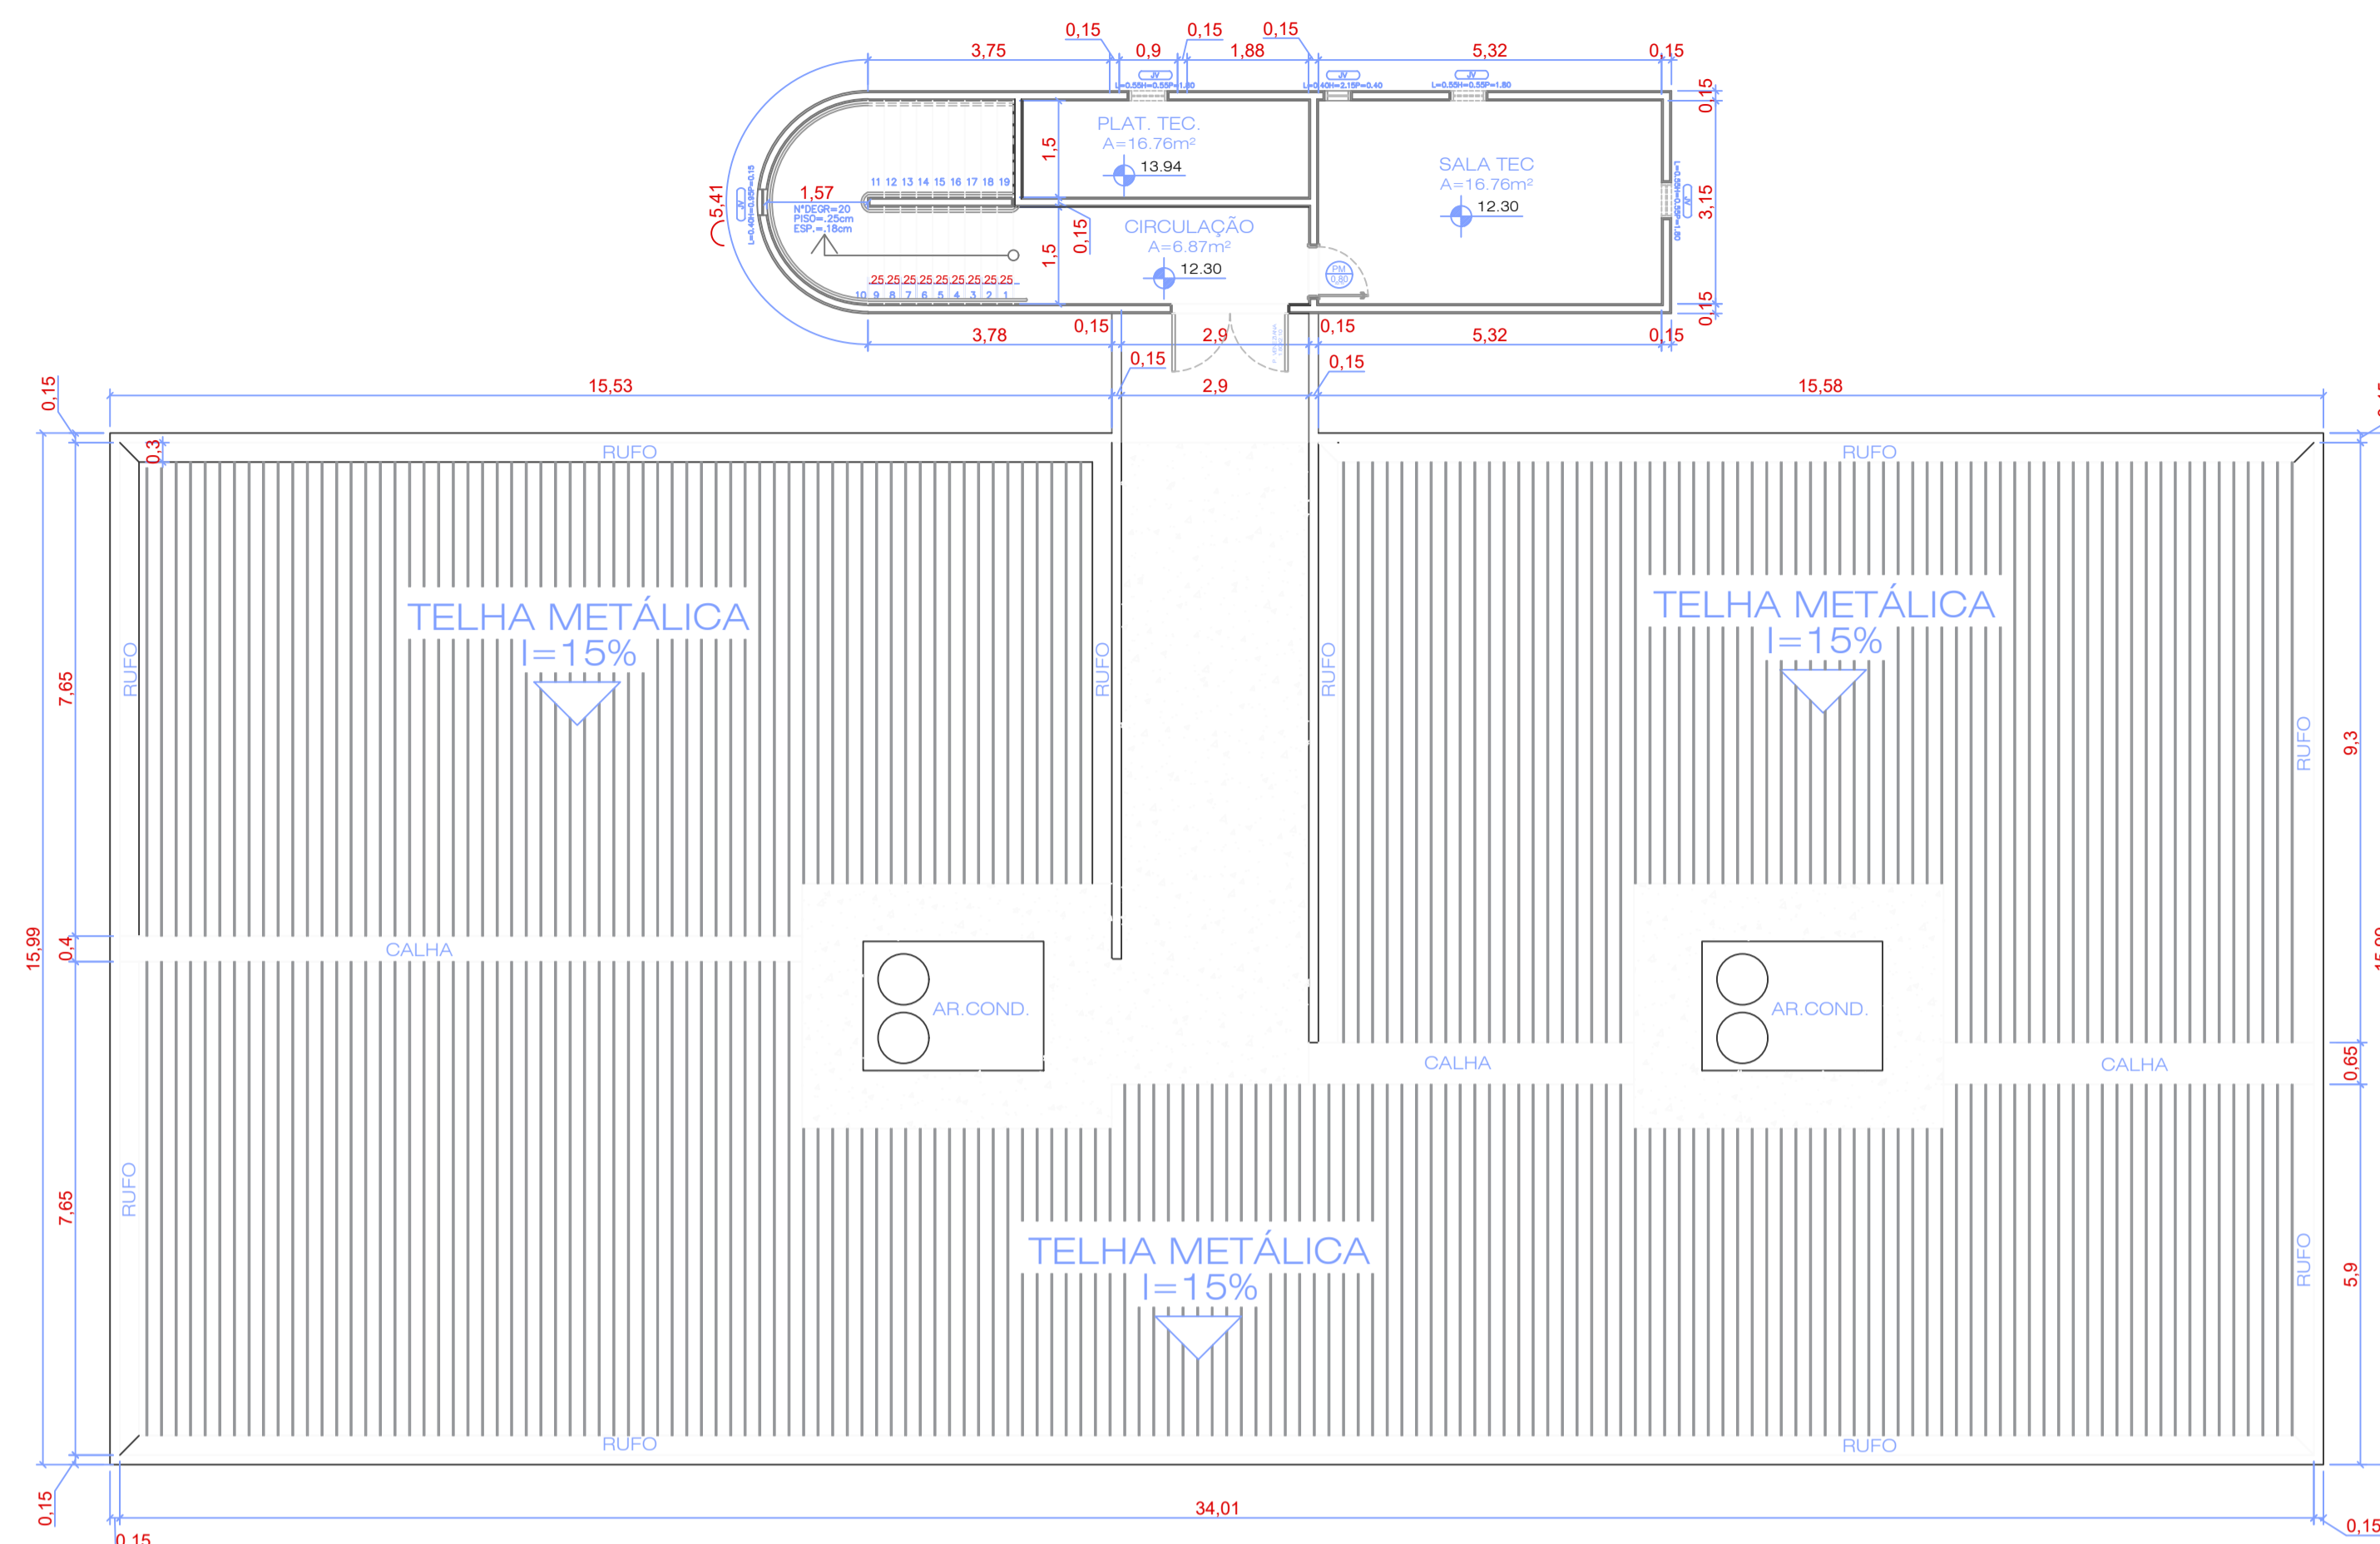

PLANTA BAIXA ÁREA TÉCNICA
ESCALA 1:100

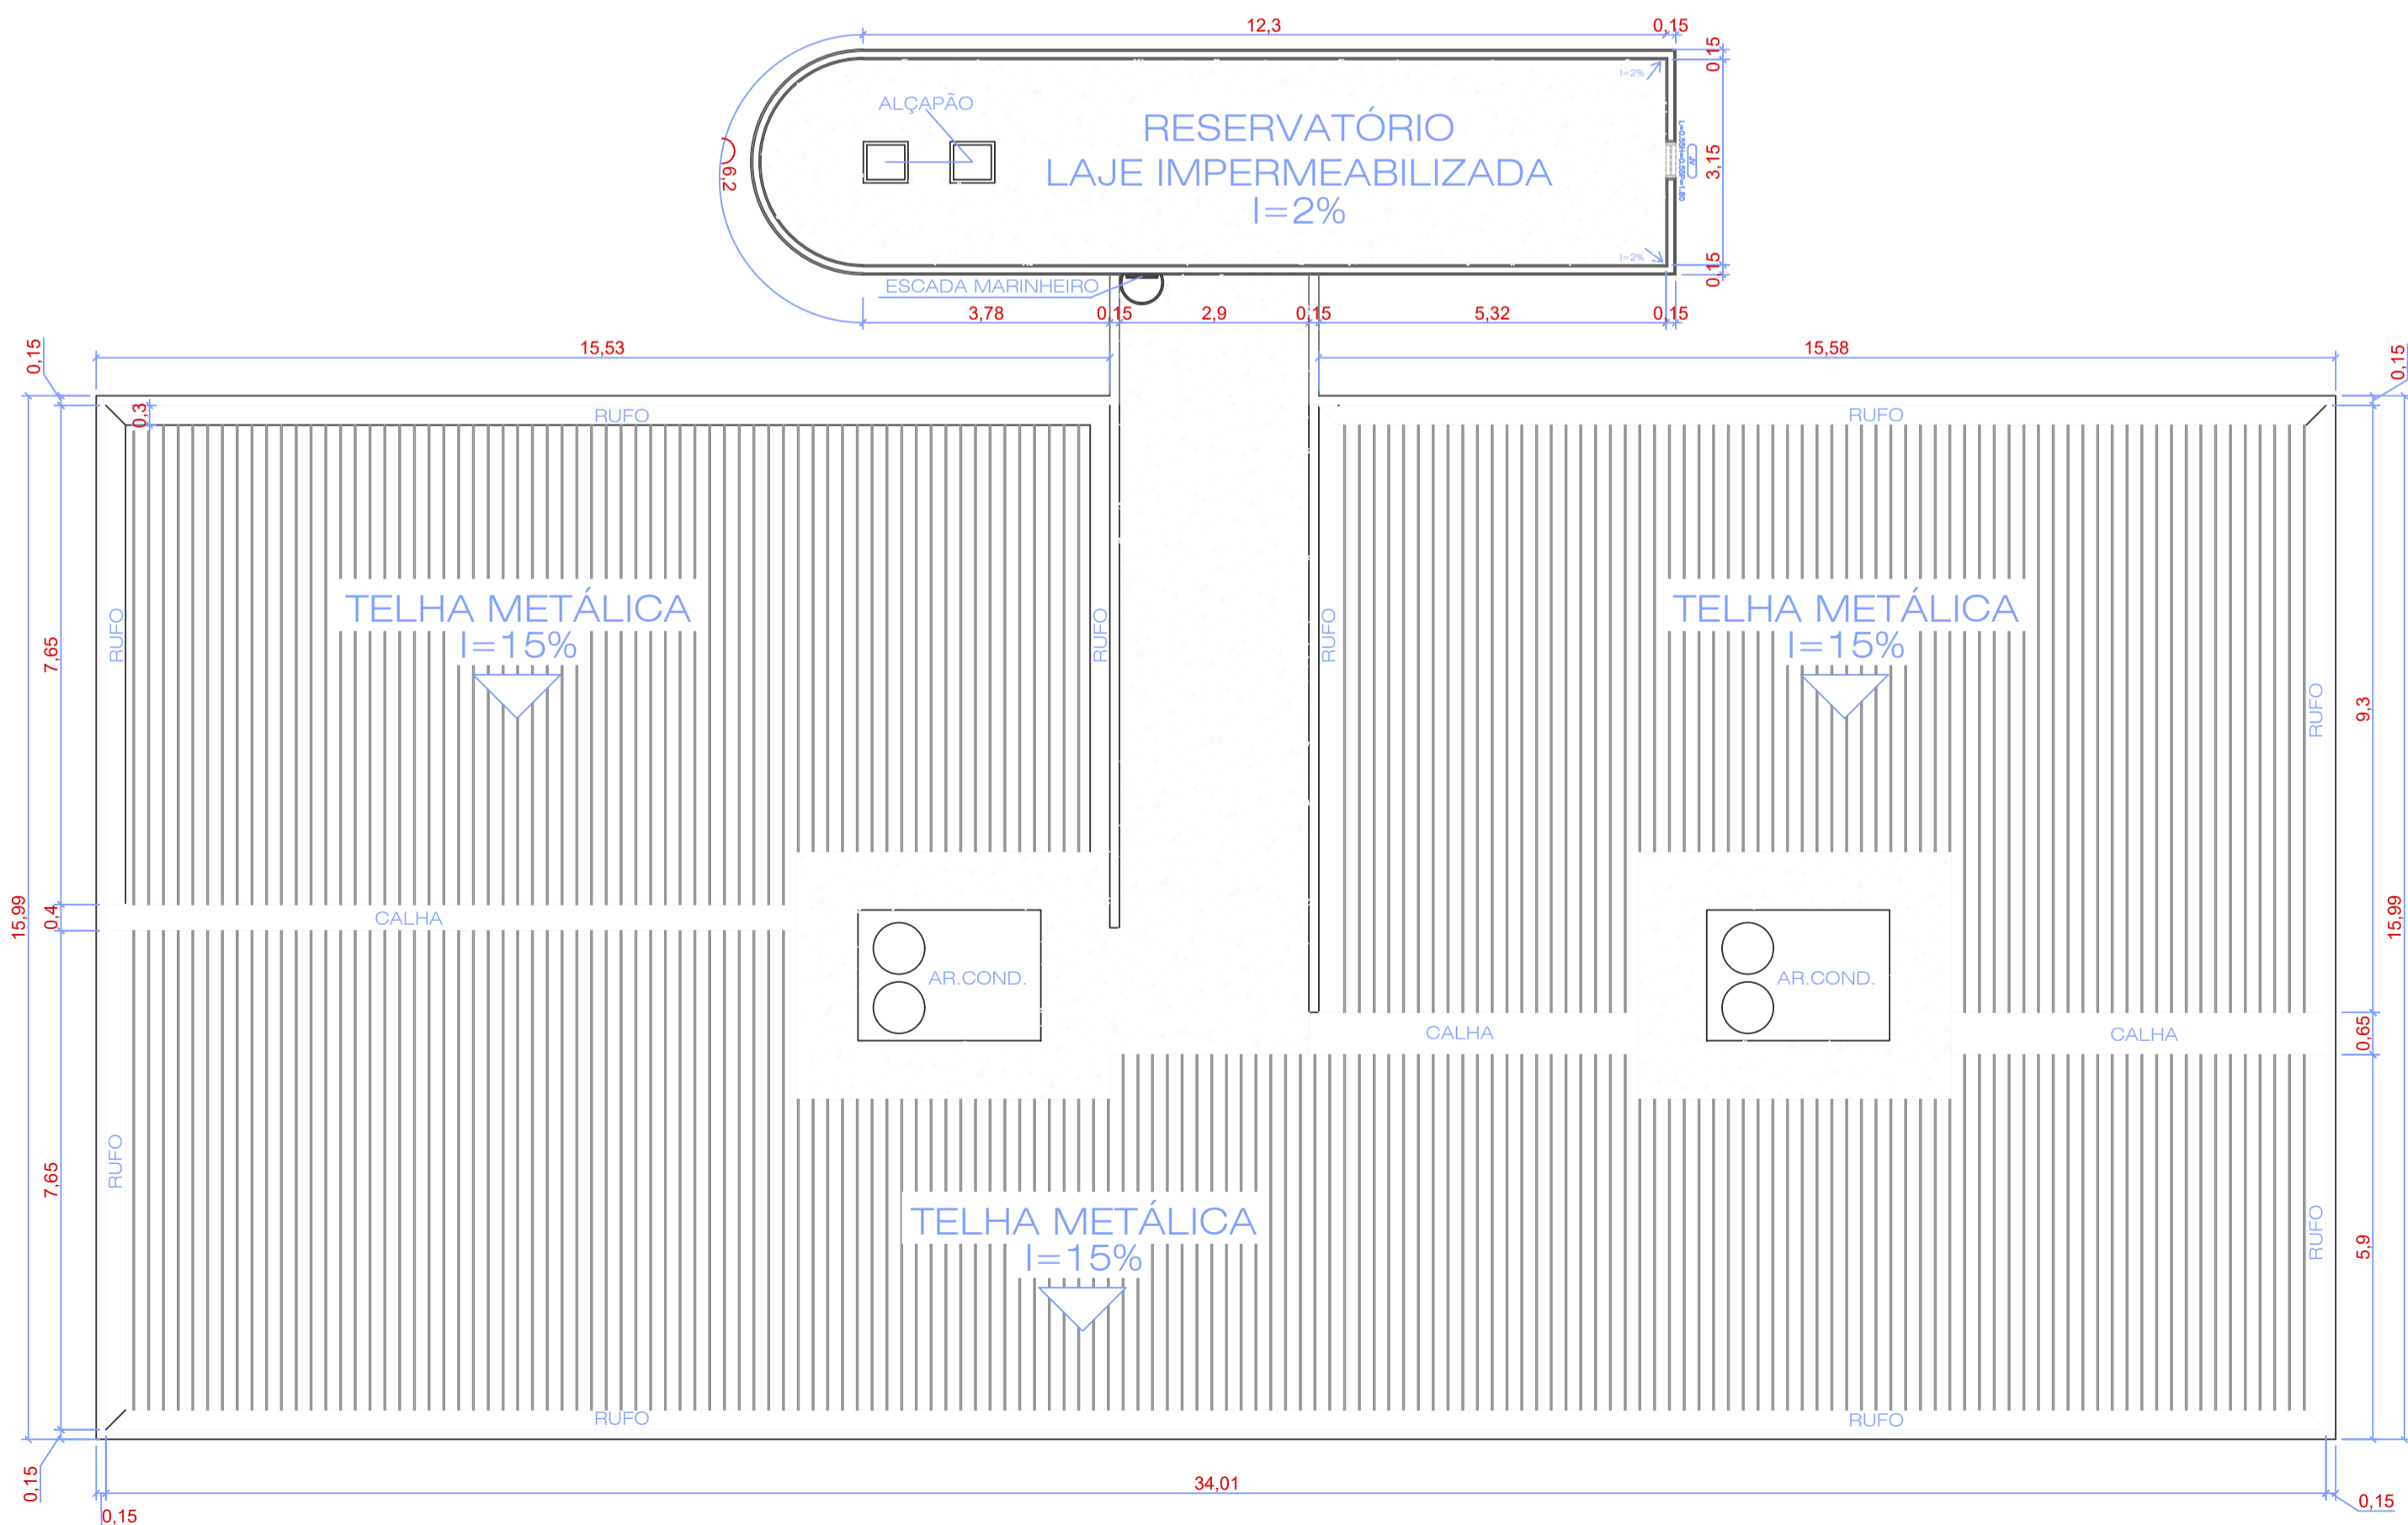

PLANTA BAIXA COBERTURA
ESCALA 1:100

ANEXO FINATEC		
ENDEREÇO :	FINATEC BLOCO H UNB BRASÍLIA-DF	
PROPRIETÁRIO :	FINATEC	
AUTOR DO PROJETO :		
RESPONSÁVEL TÉCNICO:		
<p>PROPRIETÁRIO _____</p> <p>AUTOR DO PROJETO/RESP. TÉCNICO _____ CAU: A85312-7</p>		
GEREAEP	CREA	
OUTROS		
PROJETO DE ARQUITETURA		
AS BUILT FINATEC BLOCO H		
05/05	ARQUITETURA	ÁREAS (m2): 504.52m ²
	PLANTA BAIXA ÁREA TÉCNICA E MEZANINO	
DATA 23/02/2023	ESCALA INDICADA	VISTO