




PLANTA BAIXA TÉRREO
ESCALA 1:100


ANEXO FINATEC		
ENDEREÇO :	FINATEC BLOCO H UNB BRASÍLIA-DF	
PROPRIETÁRIO :	FINATEC	
AUTOR DO PROJETO :		
RESPONSÁVEL TÉCNICO:		
PROPRIETÁRIO _____		
AUTOR DO PROJETO/RESP. TÉCNICO _____ CAU: A85312-7		
GEREAEP	CREA	
PROJETO DE ARQUITETURA		
AS BUILT FINATEC BLOCO H		
01/05	ARQUITETURA	ÁREAS (m2): 541.38m ²
	PLANTA BAIXA TÉRREO	
DATA 23/02/2023	ESCALA INDICADA	VISTO

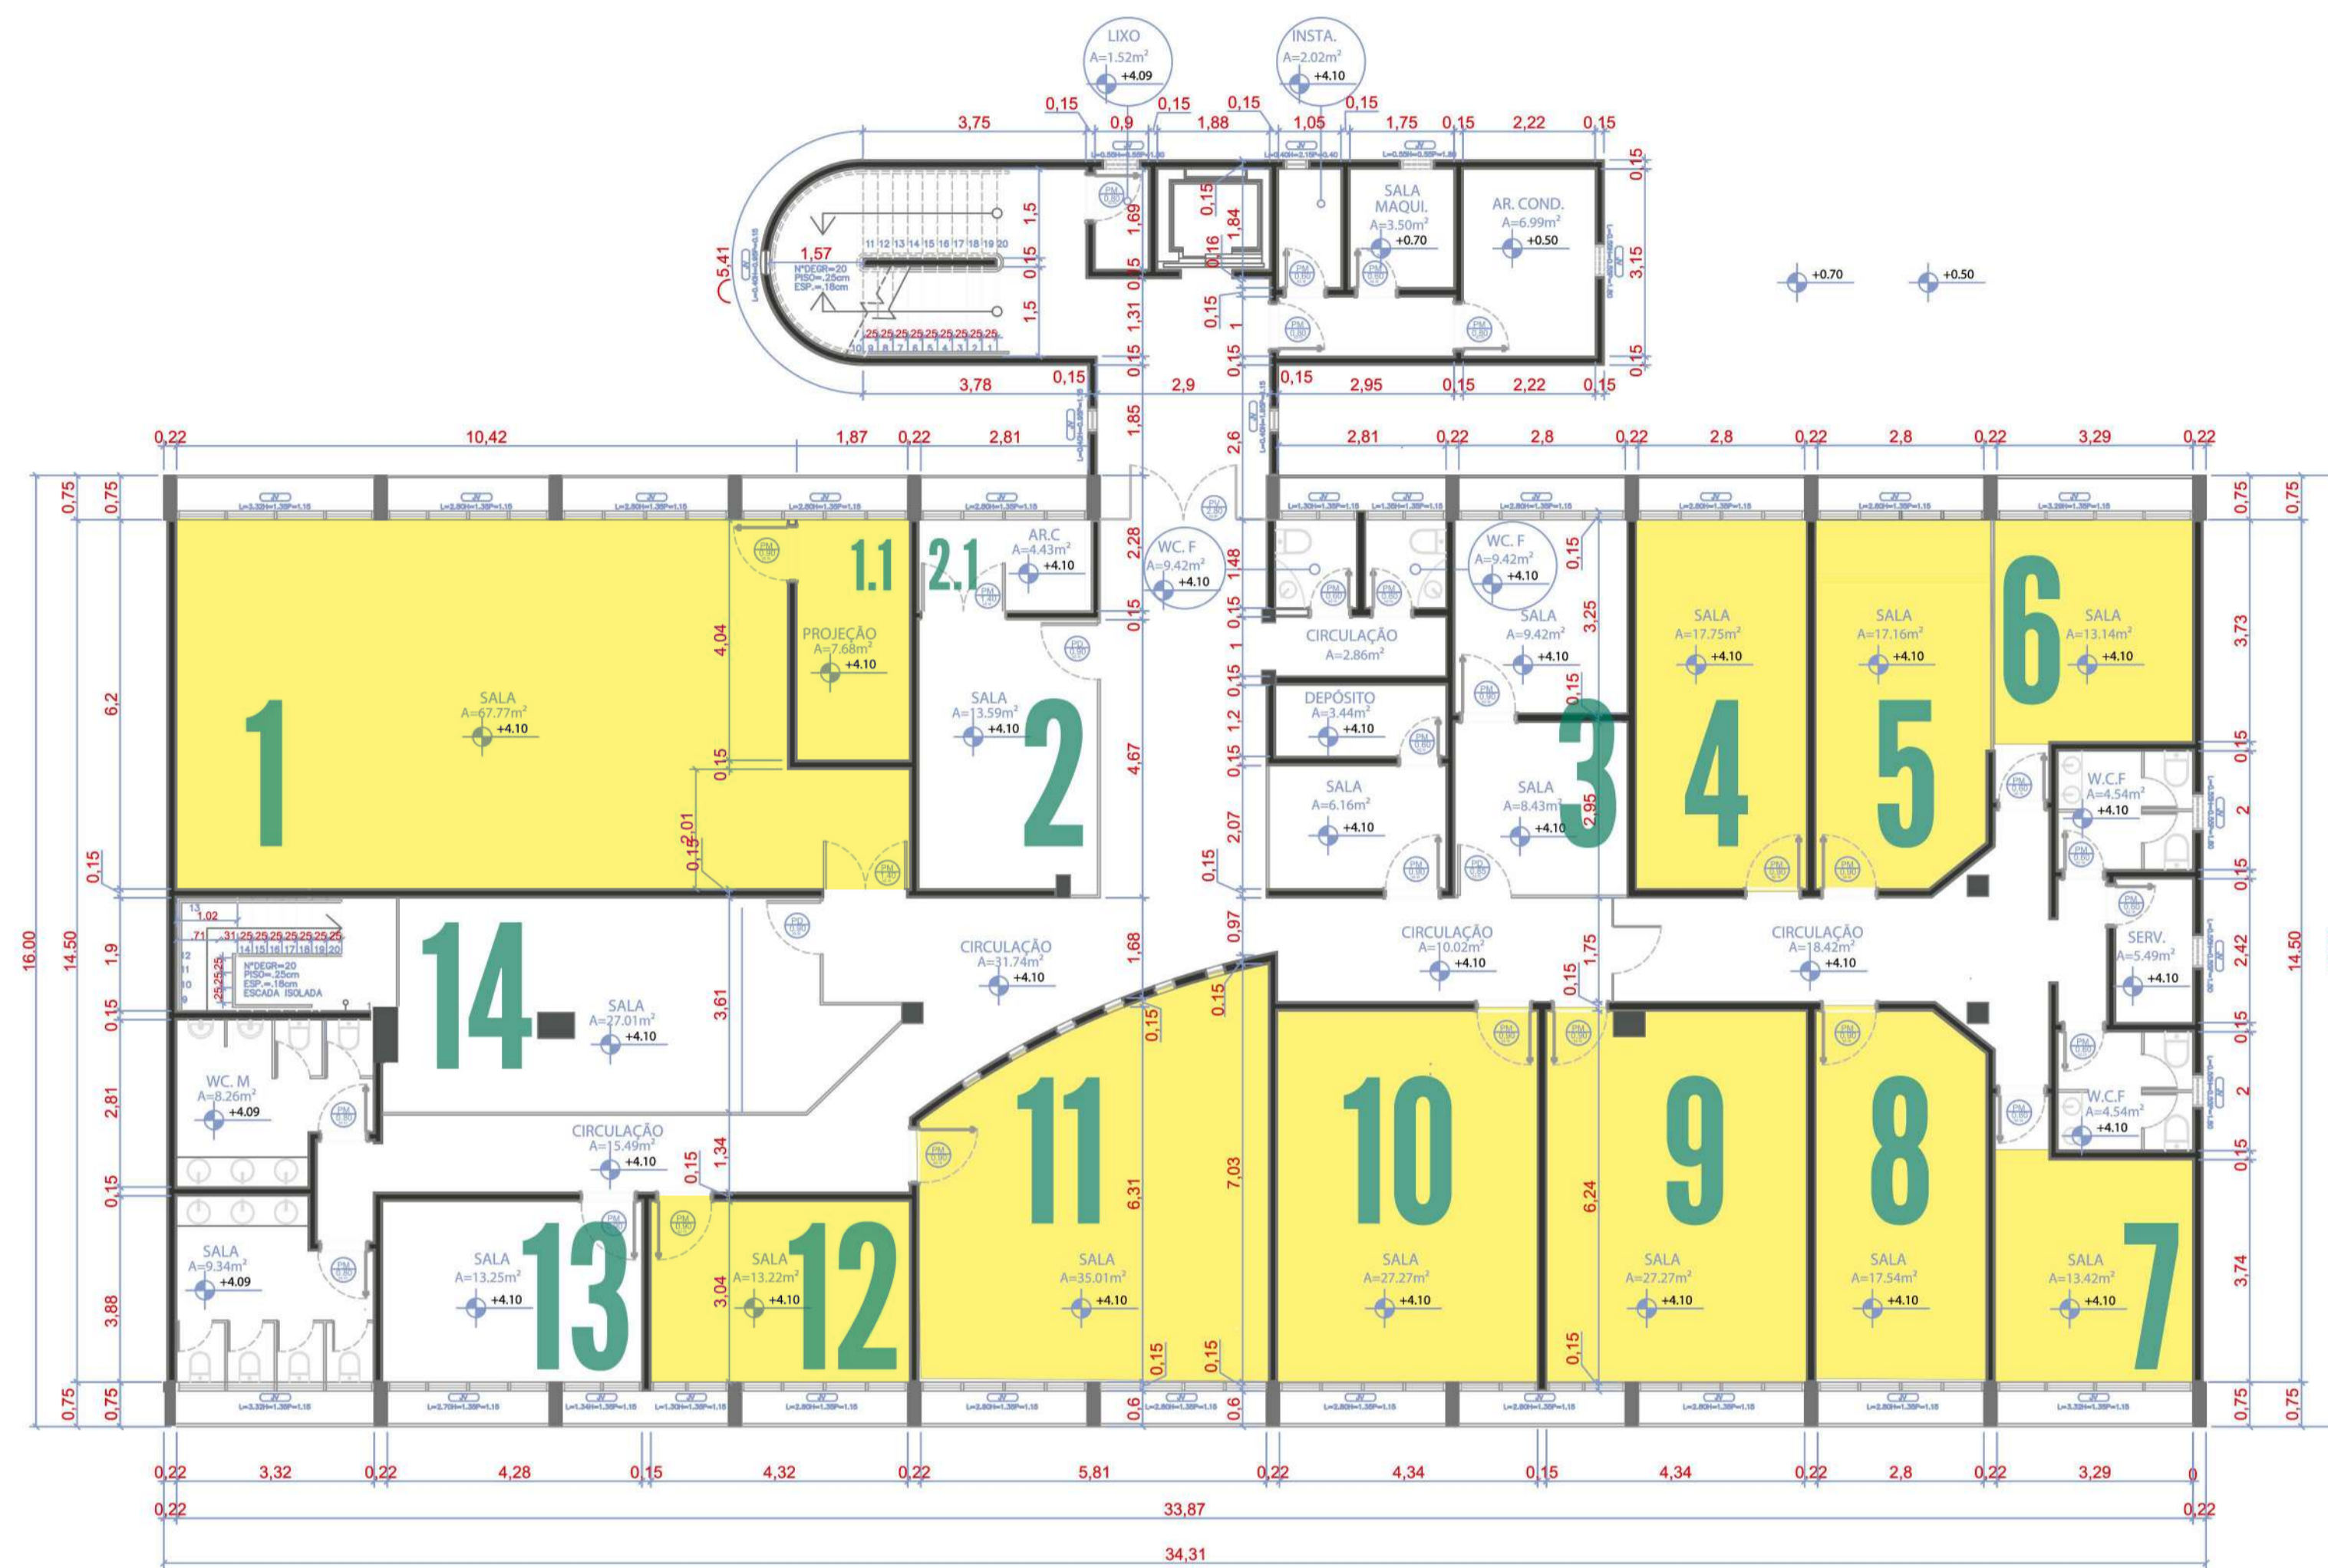


PLANTA BAIXA 1º PAVIMENTO
ESCALA 1:100

LEGENDA	
	SALAS OCUPADAS

ANEXO FINATEC			
ENDEREÇO :		FINATEC BLOCO H UNB BRASÍLIA-DF	
PROPRIETÁRIO :		FINATEC	
AUTOR DO PROJETO :			
RESPONSÁVEL TÉCNICO:			
PROPRIETÁRIO			
AUTOR DO PROJETO/RESP. TÉCNICO		CAU: A85312-7	
GEREAEP	CREA	OUTROS	
PROJETO DE ARQUITETURA			
AS BUILT FINATEC BLOCO H			
02/05	ARQUITETURA		ÁREAS (m2): 541.38m ²
	PLANTA BAIXA 1º PAVIMENTO		
DATA	ESCALA	VISTO	
23/02/23	INDICADA		

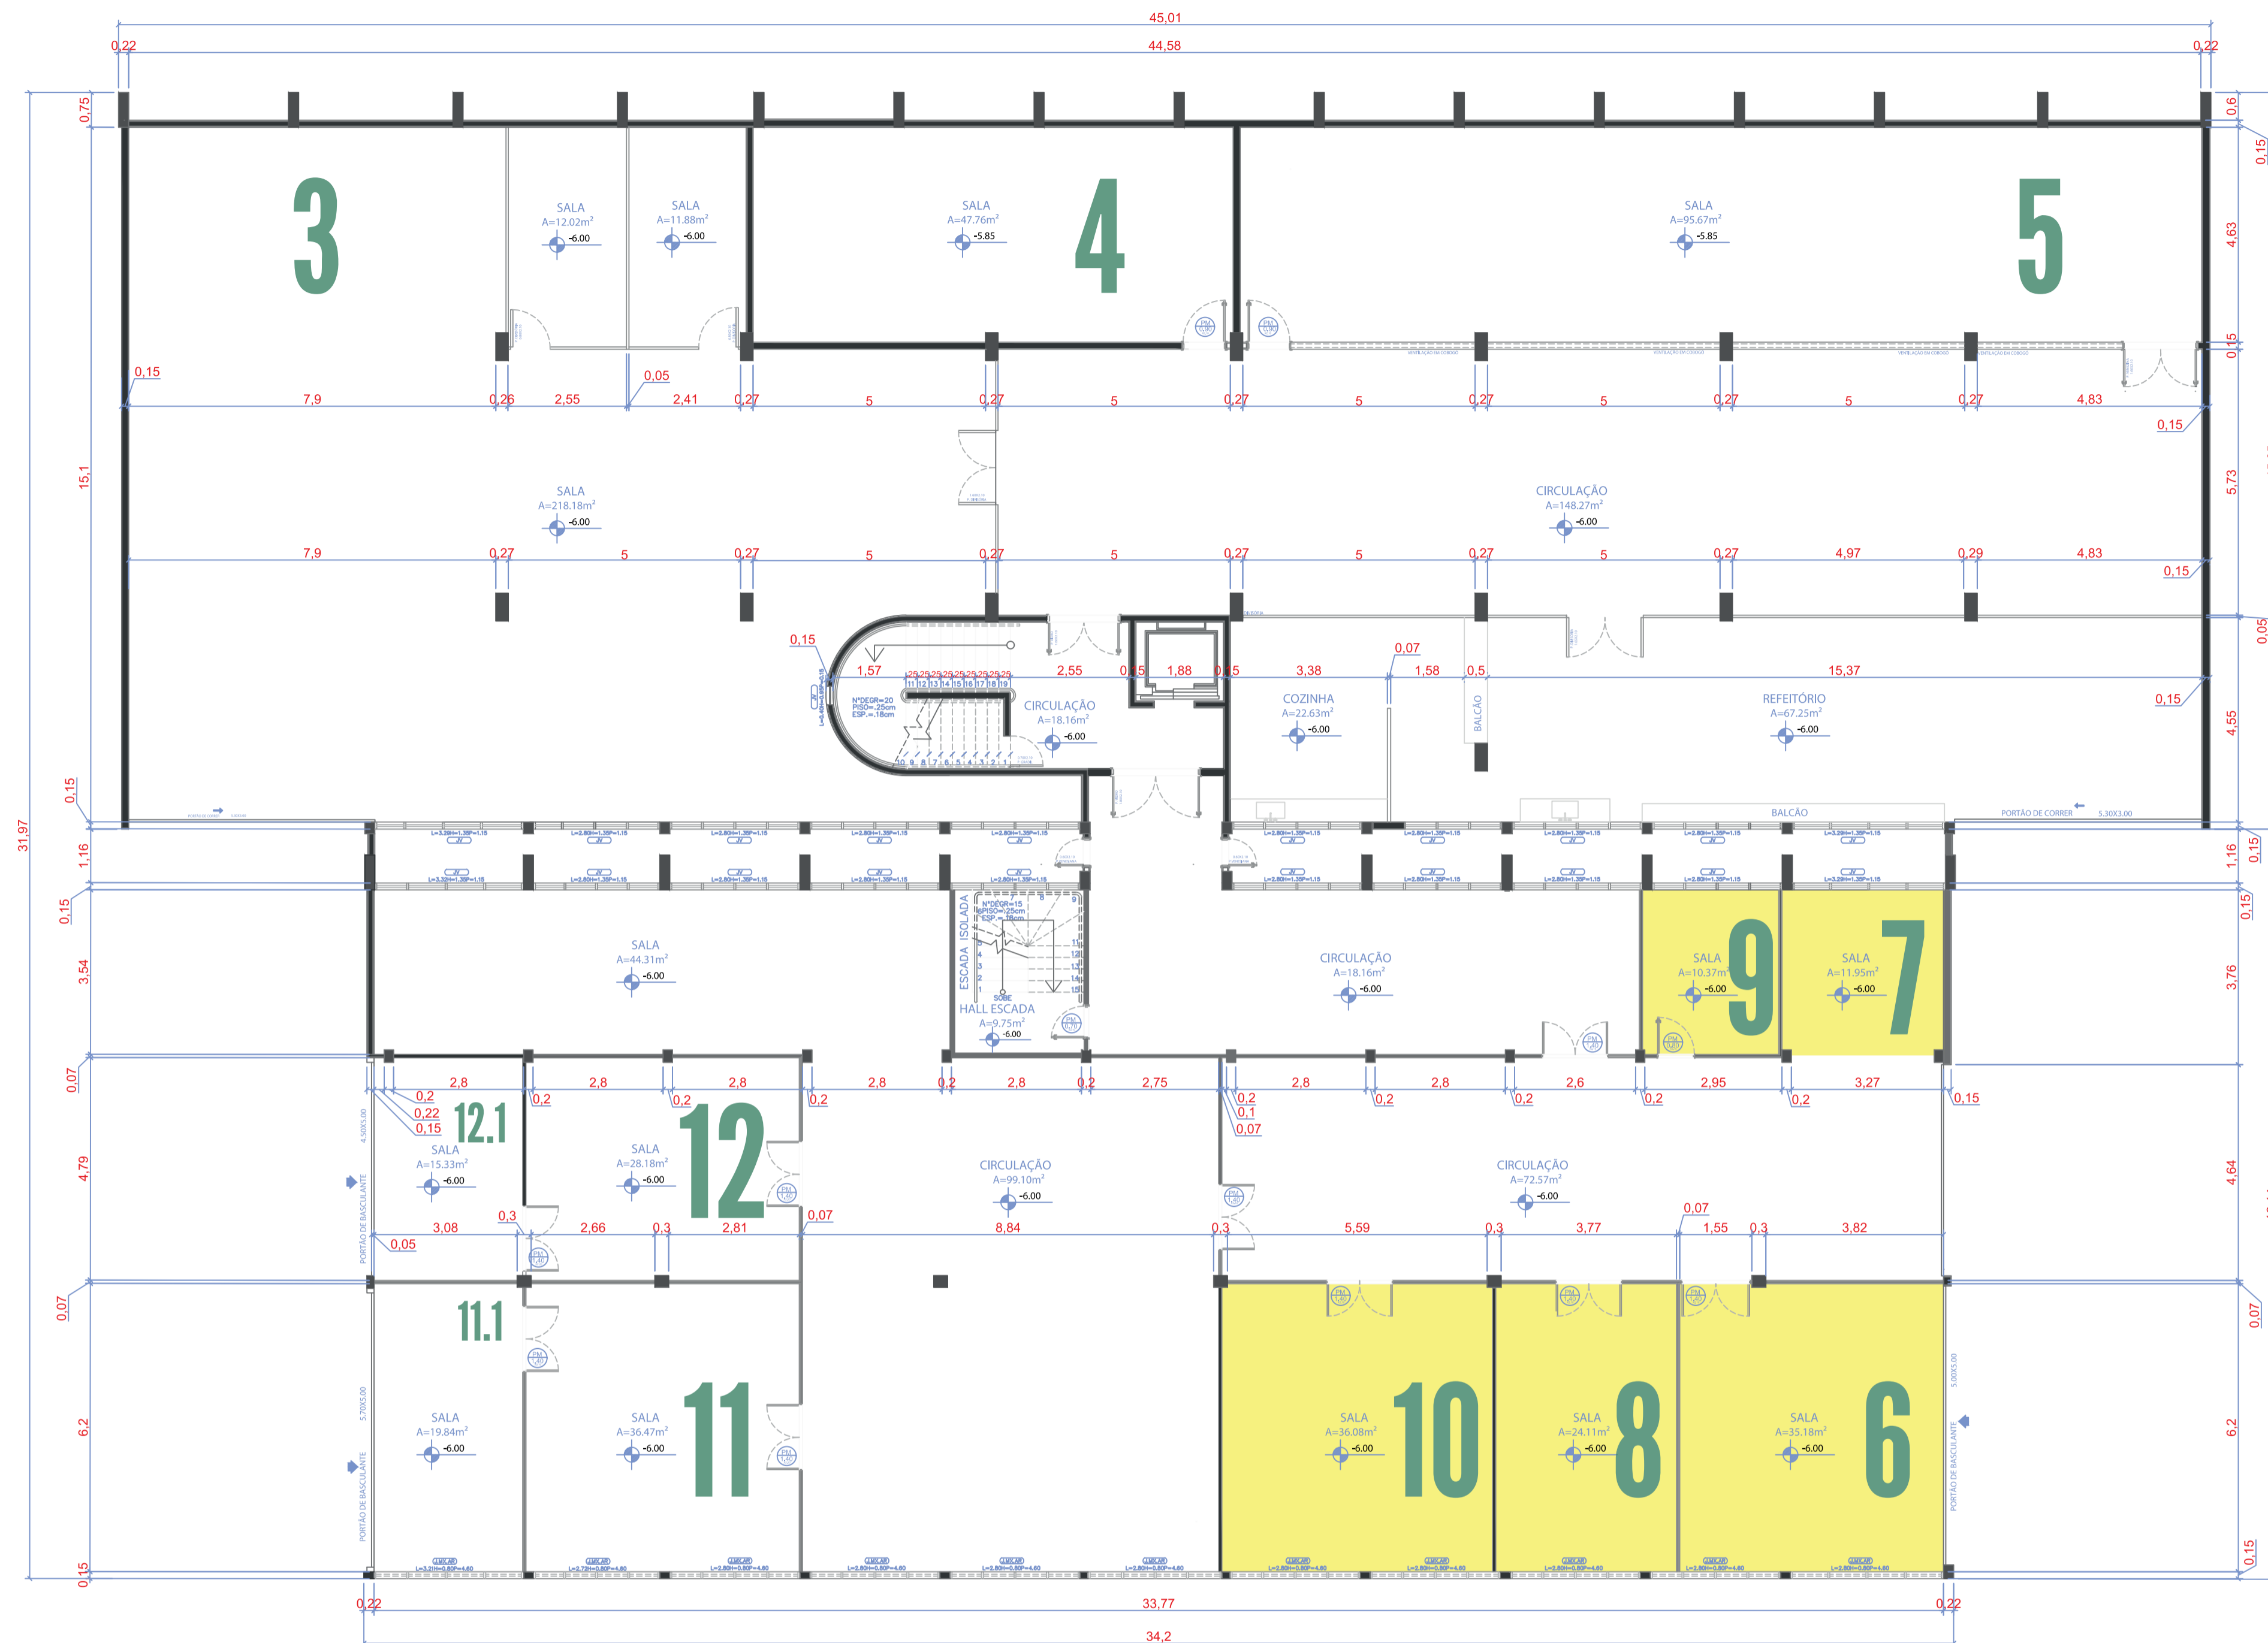


PLANTA BAIXA SUBSOLO
ESCALA 1:100

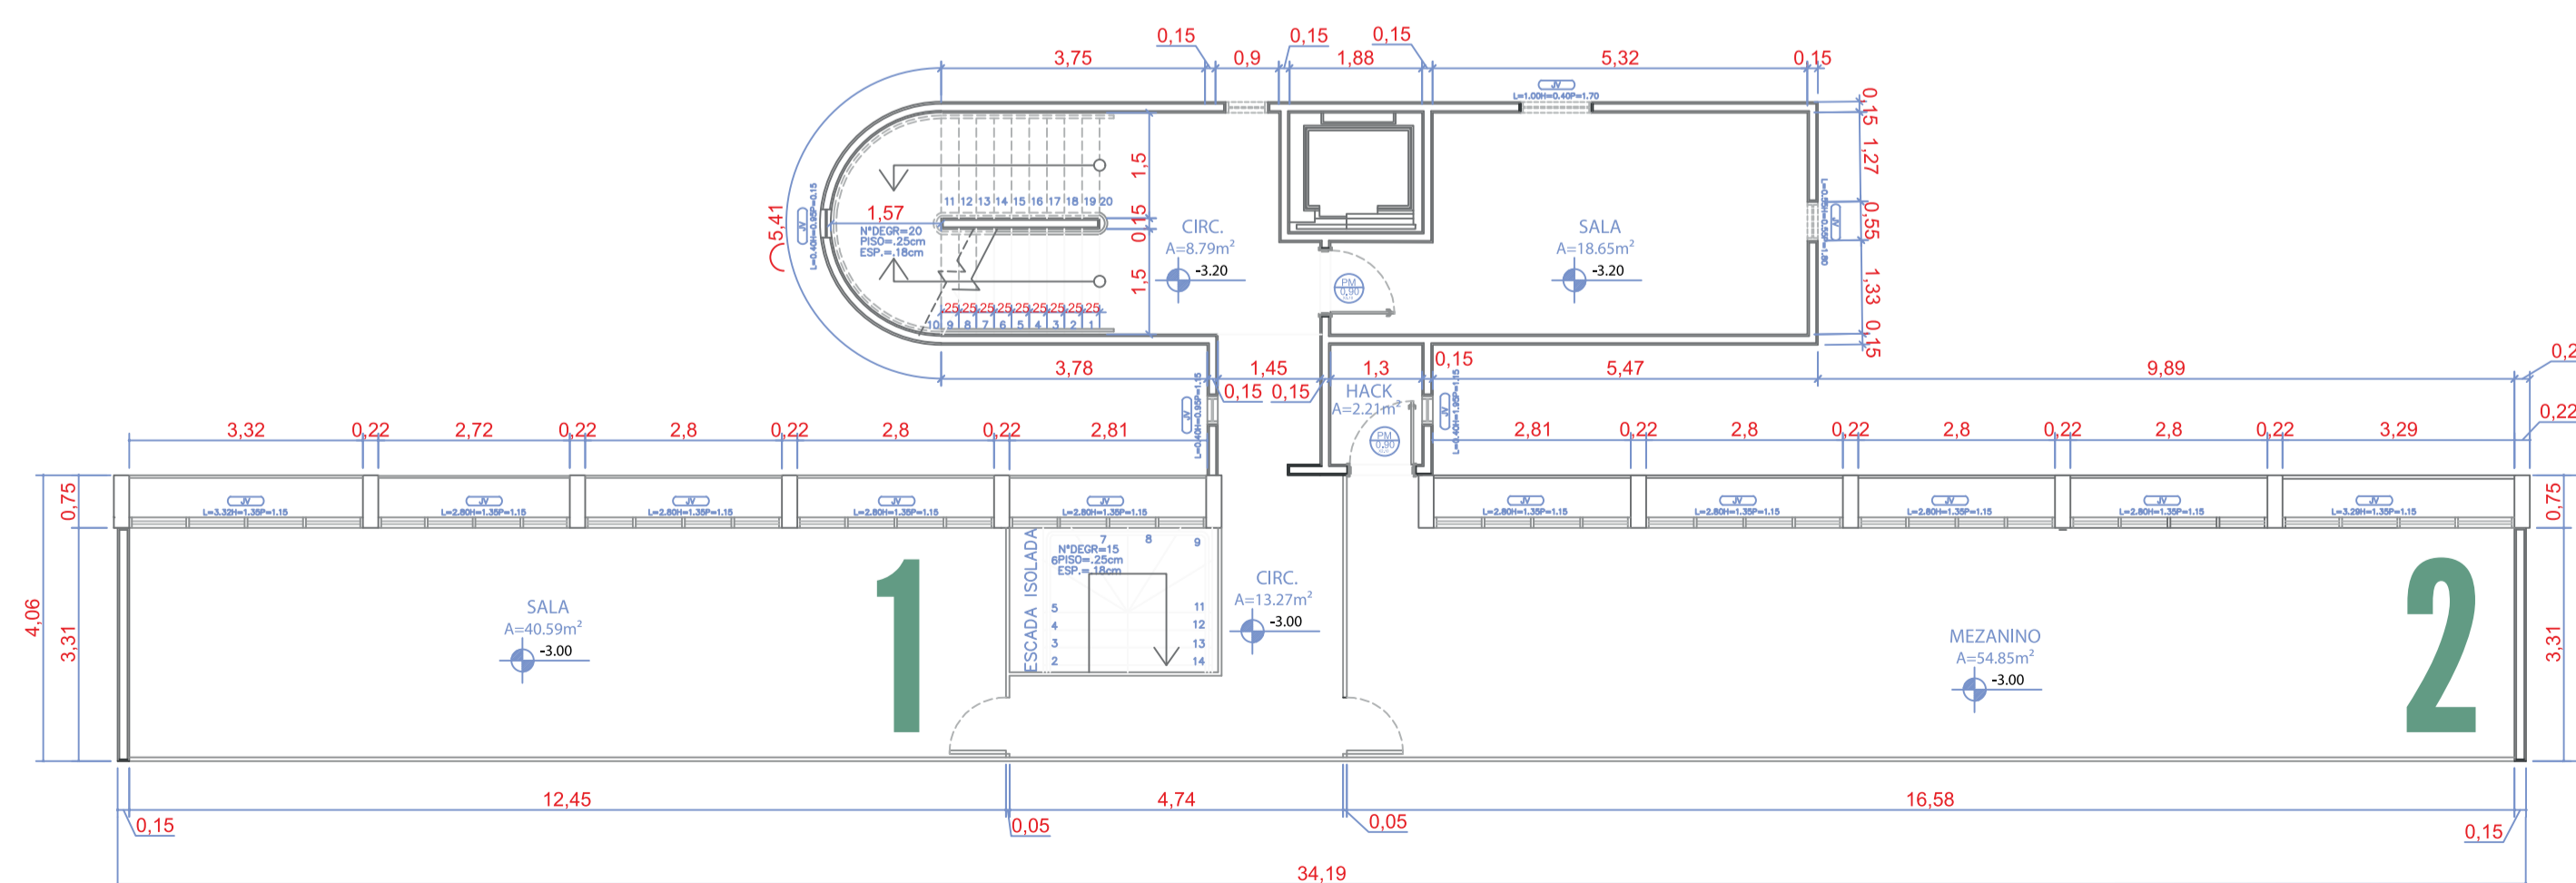


PLANTA BAIXA MEZANINO
ESCALA 1:100

ANEXO FINATEC		
ENDEREÇO :	FINATEC BLOCO H UNB BRASÍLIA-DF	
PROPRIETÁRIO :	FINATEC	
AUTOR DO PROJETO :		
RESPONSÁVEL TÉCNICO:		
PROPRIETÁRIO _____		
AUTOR DO PROJETO/RESP. TÉCNICO _____ CAU: A85312-7		
GEREAEP	CREA	
OUTROS		
PROJETO DE ARQUITETURA		
AS BUILT FINATEC BLOCO H		
04/05	ARQUITETURA	ÁREAS (m2): 504.52m ²
	PLANTA BAIXA SUBSOLO e MEZANINO	
DATA	ESCALA	VISTO
23/02/2023	INDICADA	

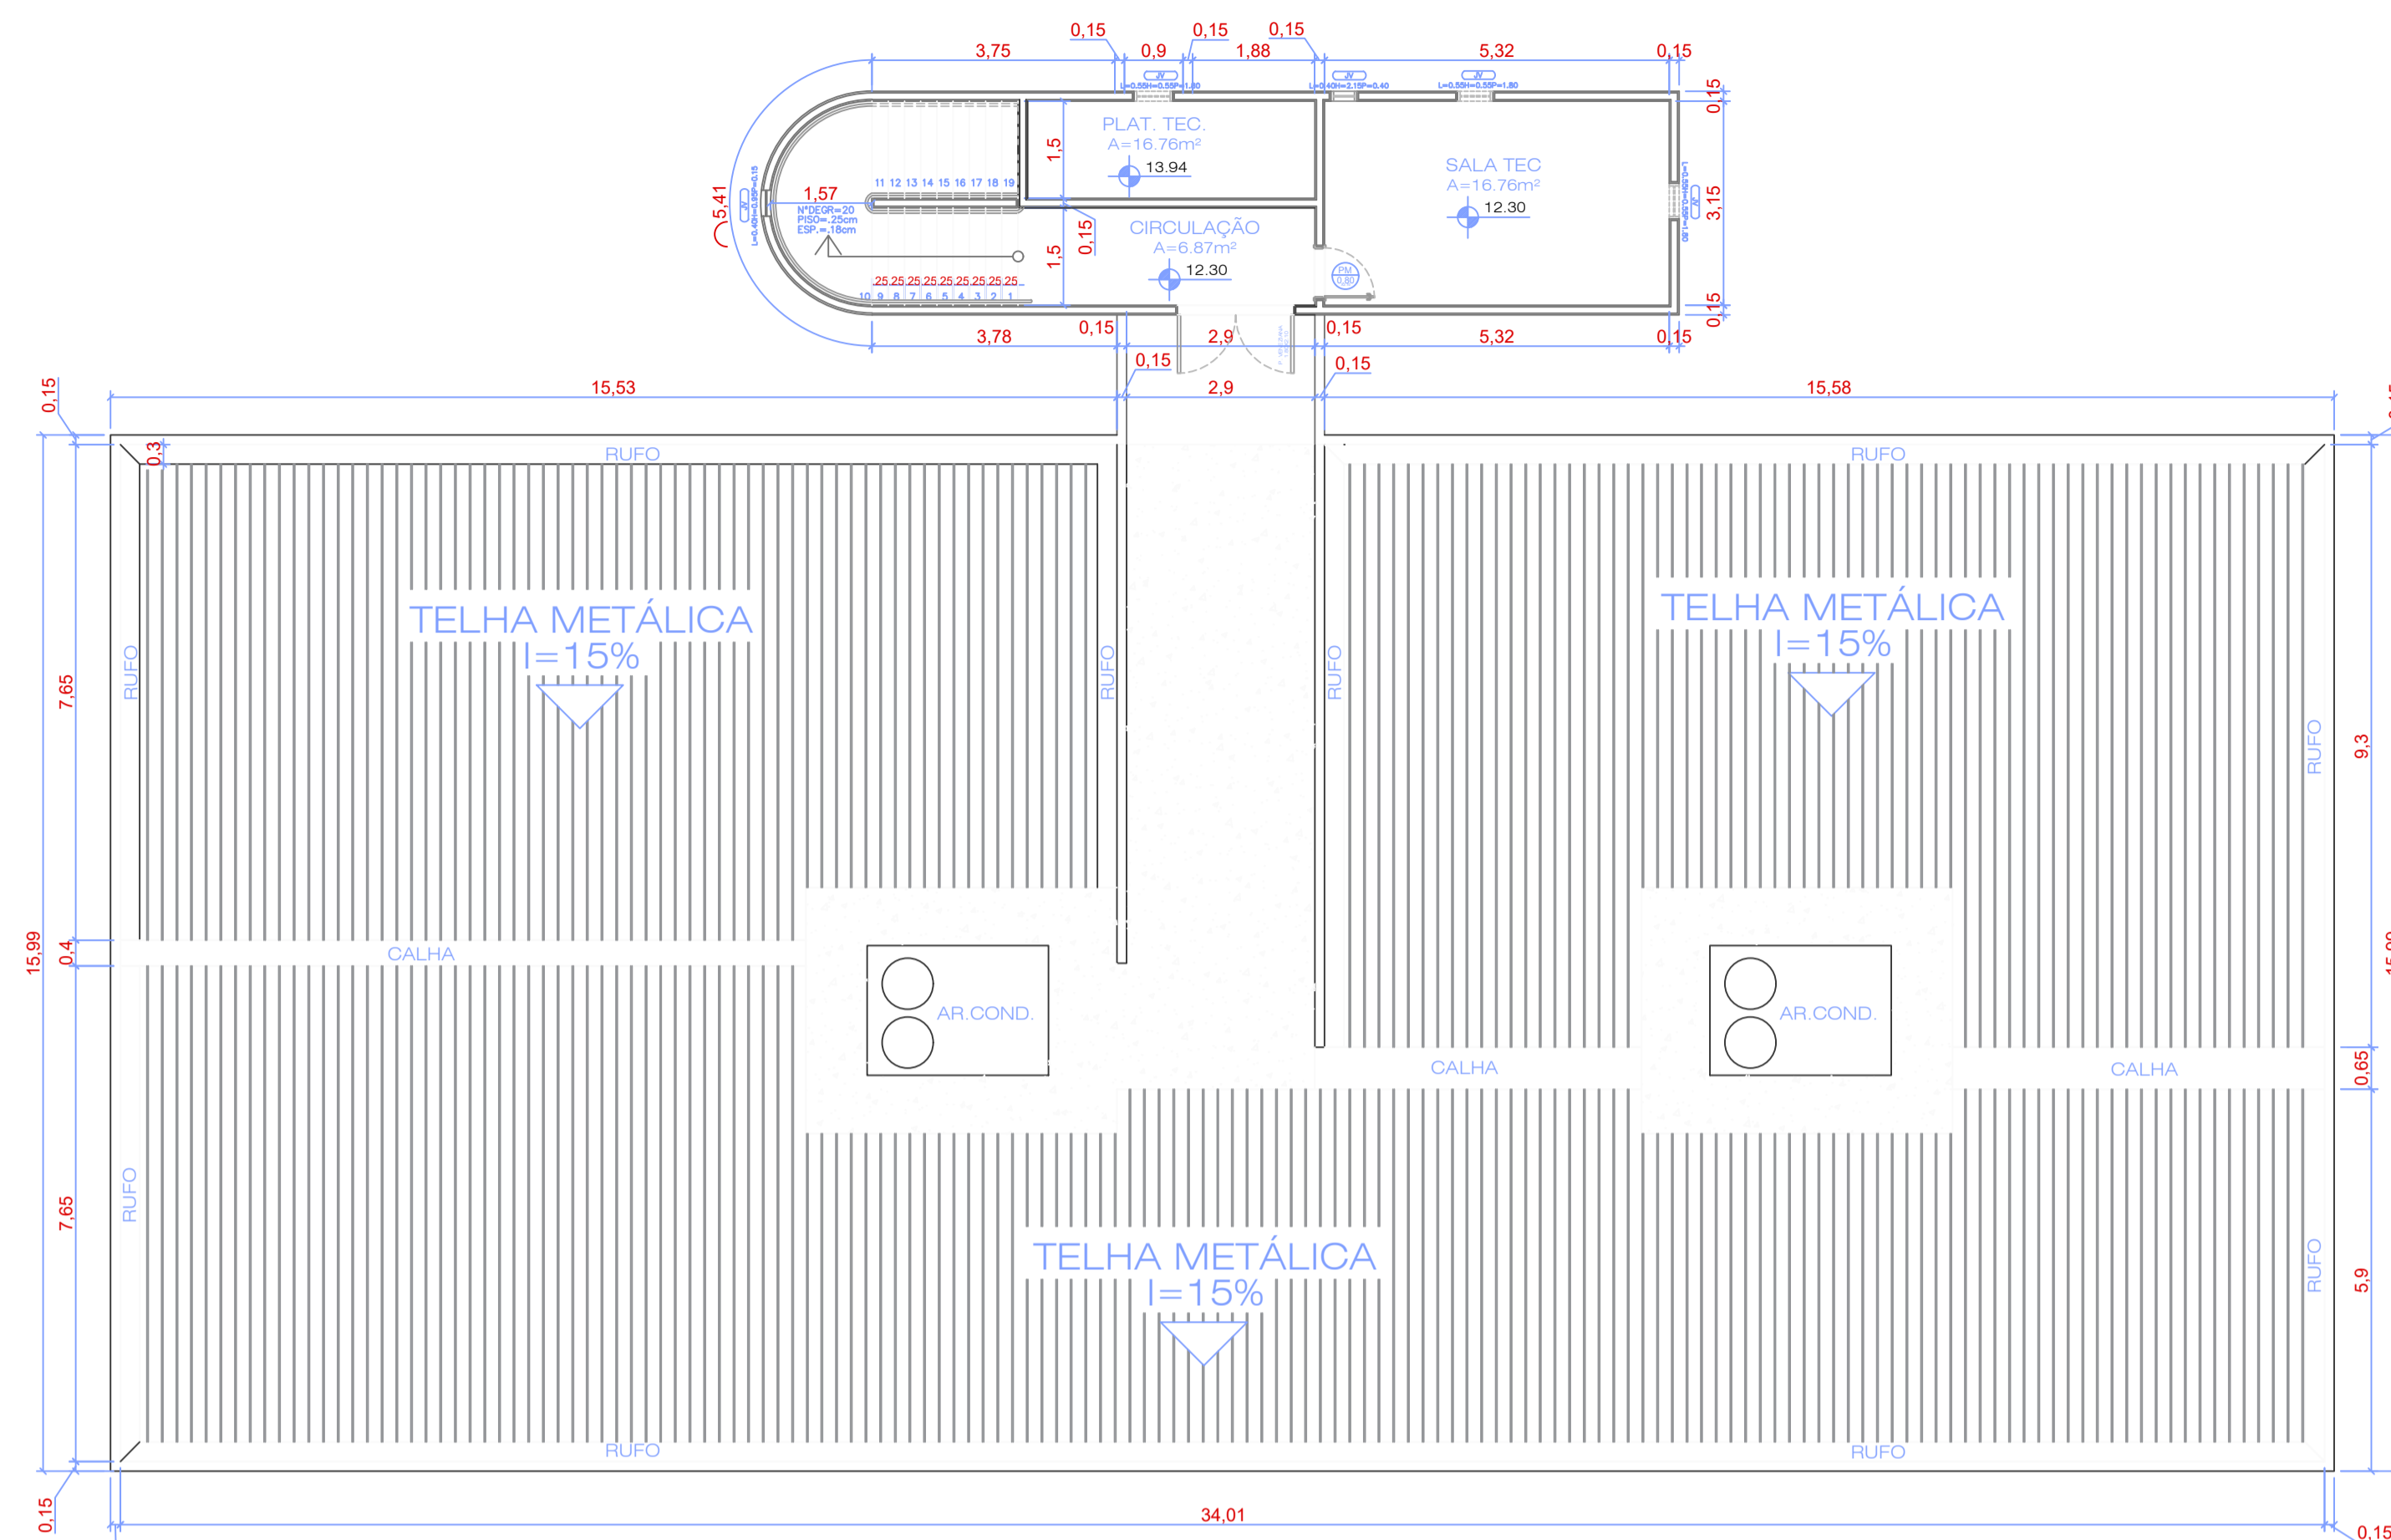

PLANTA BAIXA ÁREA TÉCNICA
ESCALA 1:100

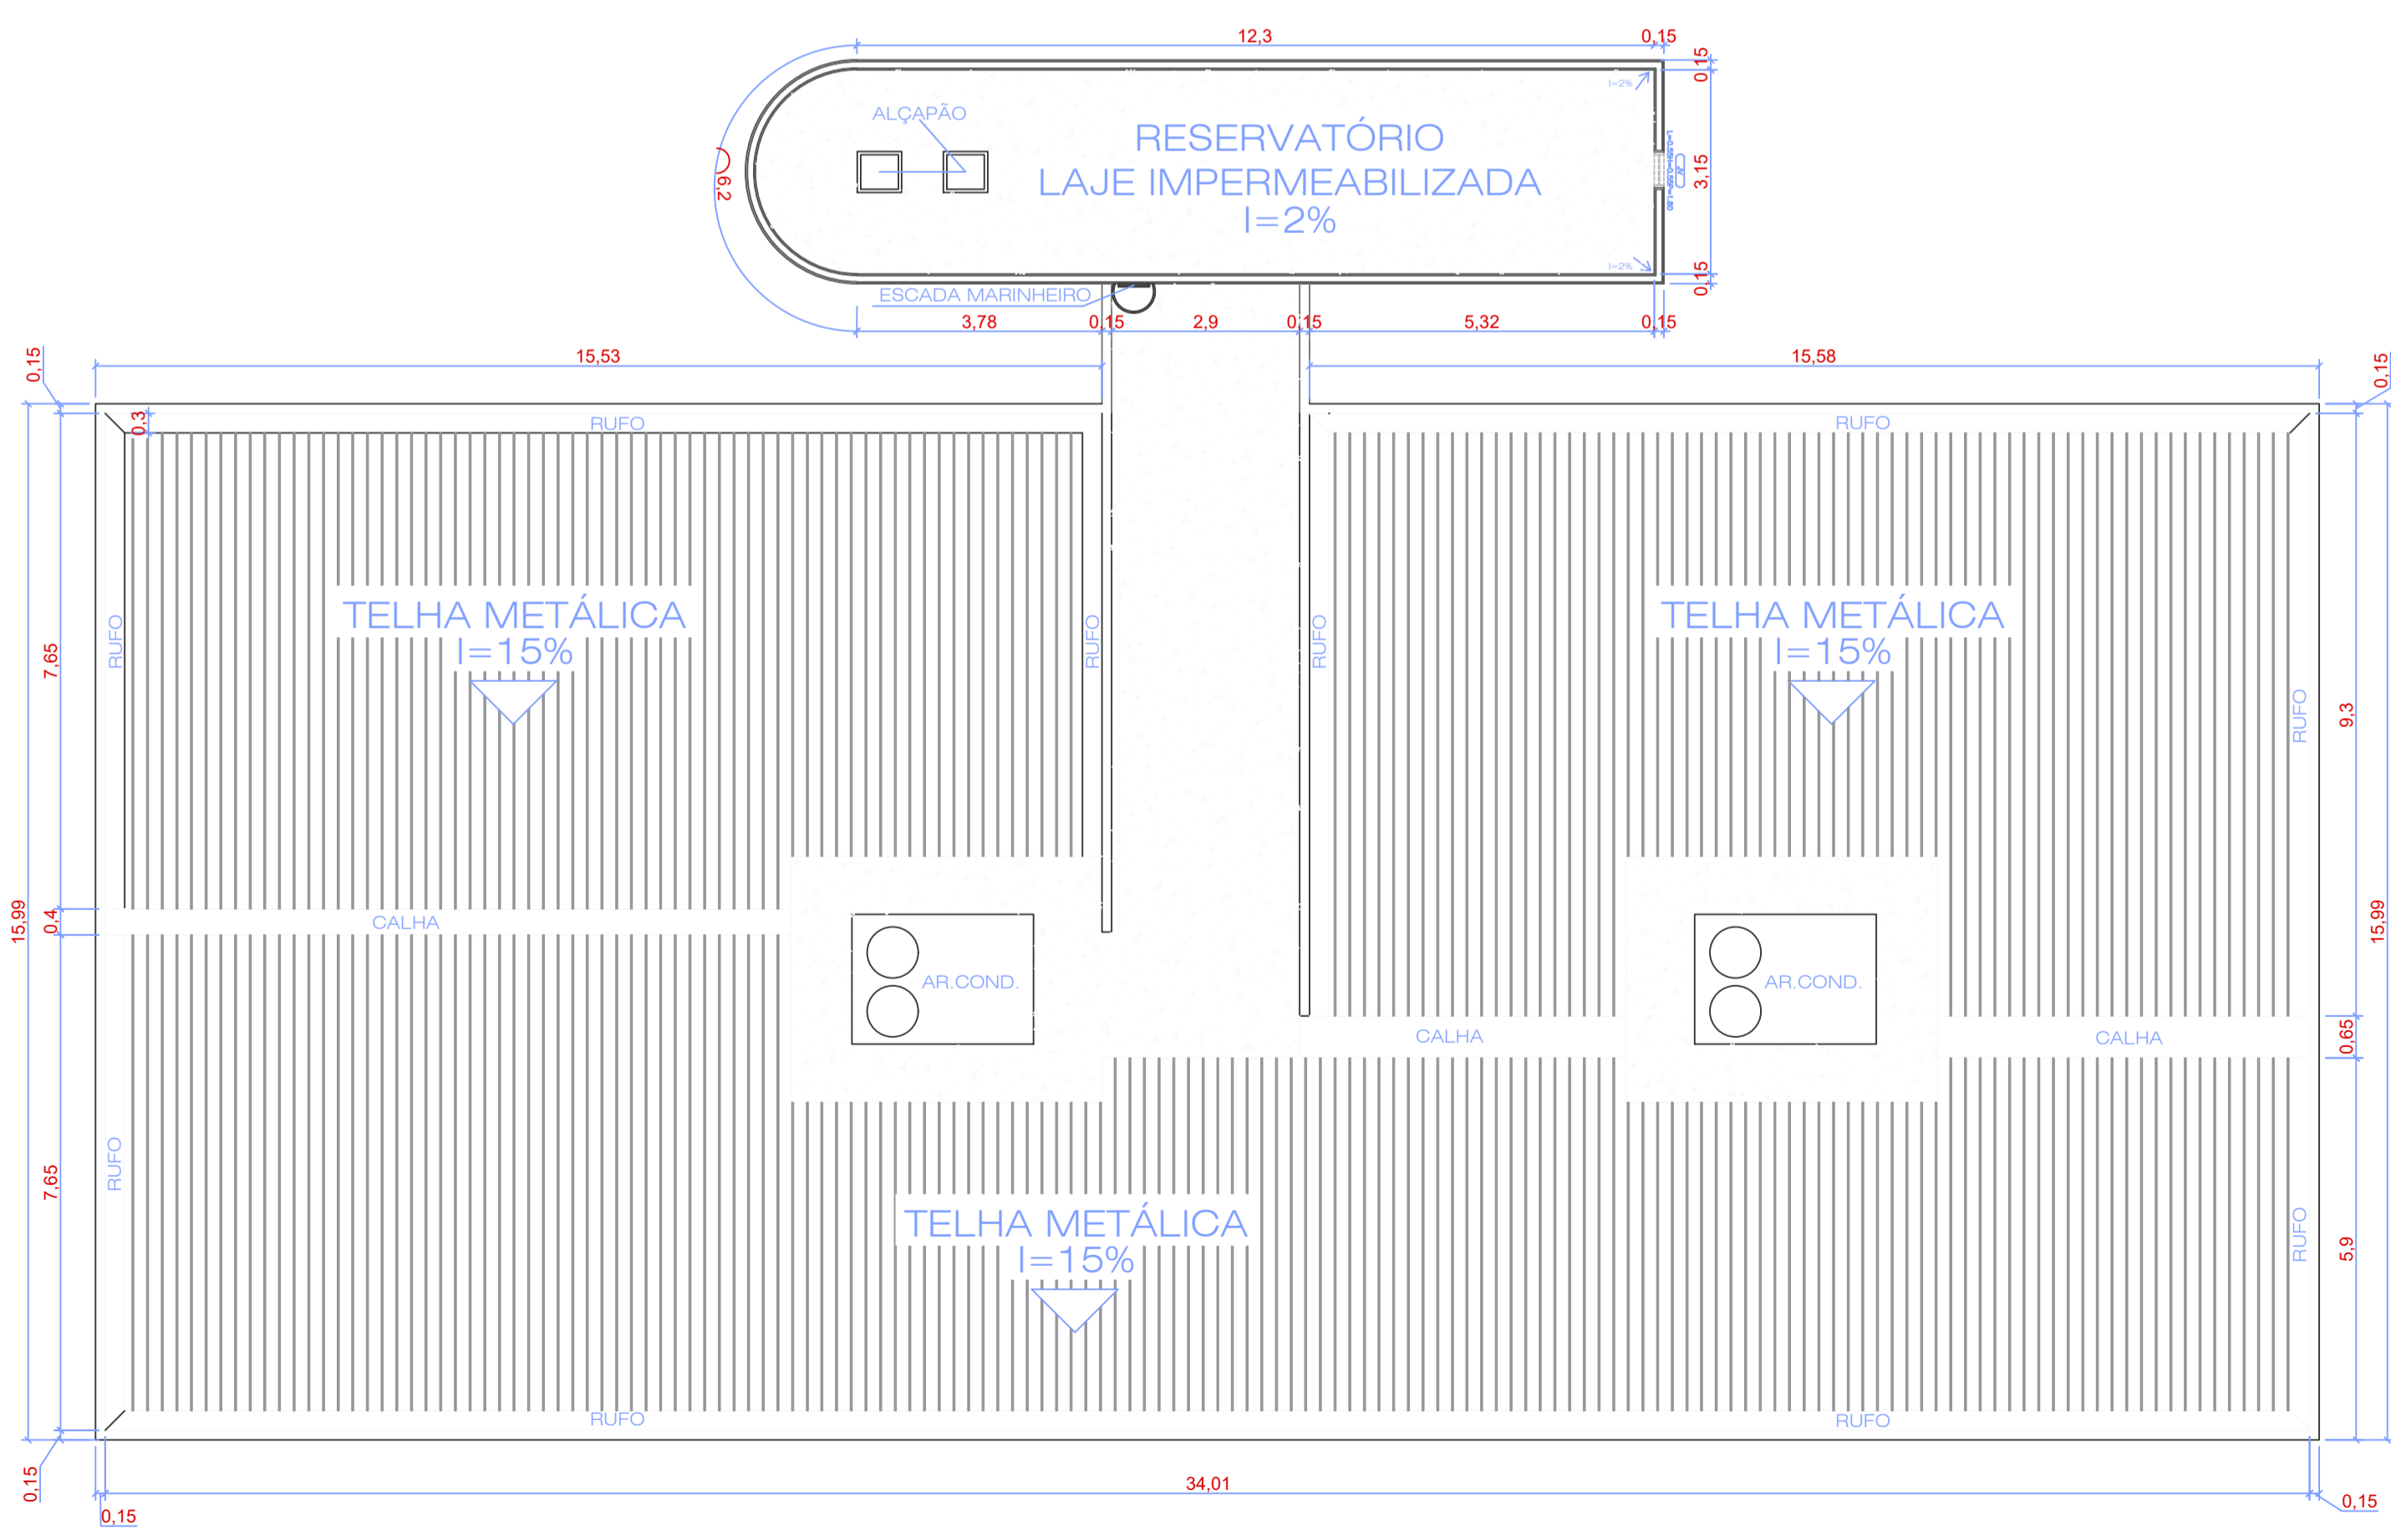

PLANTA BAIXA COBERTURA
ESCALA 1:100

ANEXO FINATEC		
ENDEREÇO :	FINATEC BLOCO H UNB BRASÍLIA-DF	
PROPRIETÁRIO :	FINATEC	
AUTOR DO PROJETO :		
RESPONSÁVEL TÉCNICO:		
<p>PROPRIETÁRIO _____</p> <p>AUTOR DO PROJETO/RESP. TÉCNICO _____ CAU: A85312-7</p>		
GEREAEP	CREA	
OUTROS		
PROJETO DE ARQUITETURA		
AS BUILT FINATEC BLOCO H		
05/05	ARQUITETURA	ÁREAS (m2): 504.52m²
	PLANTA BAIXA ÁREA TÉCNICA E MEZANINO	
DATA 23/02/2023	ESCALA INDICADA	VISTO