



PLANTA BAIXA 1º PAVIMENTO  
ESCALA 1:100


LEGENDA	
<span style="background-color: yellow; border: 1px solid black; display: inline-block; width: 15px; height: 10px;"></span>	SALAS OCUPADAS

<b>ANEXO FINATEC</b>		
ENDEREÇO :	FINATEC BLOCO H UNB BRASÍLIA-DF	
PROPRIETÁRIO :	FINATEC	
AUTOR DO PROJETO :		
RESPONSÁVEL TÉCNICO:		
PROPRIETÁRIO _____  AUTOR DO PROJETO/RESP. TÉCNICO _____ CAU: A85312-7		
GEREAEP	CREA	
PROJETO DE ARQUITETURA AS BUILT FINATEC BLOCO H		
02/05	ARQUITETURA	ÁREAS (m2): 541.38m <sup>2</sup>
	PLANTA BAIXA 1º PAVIMENTO	
DATA	ESCALA	VISTO
23/02/23	INDICADA	

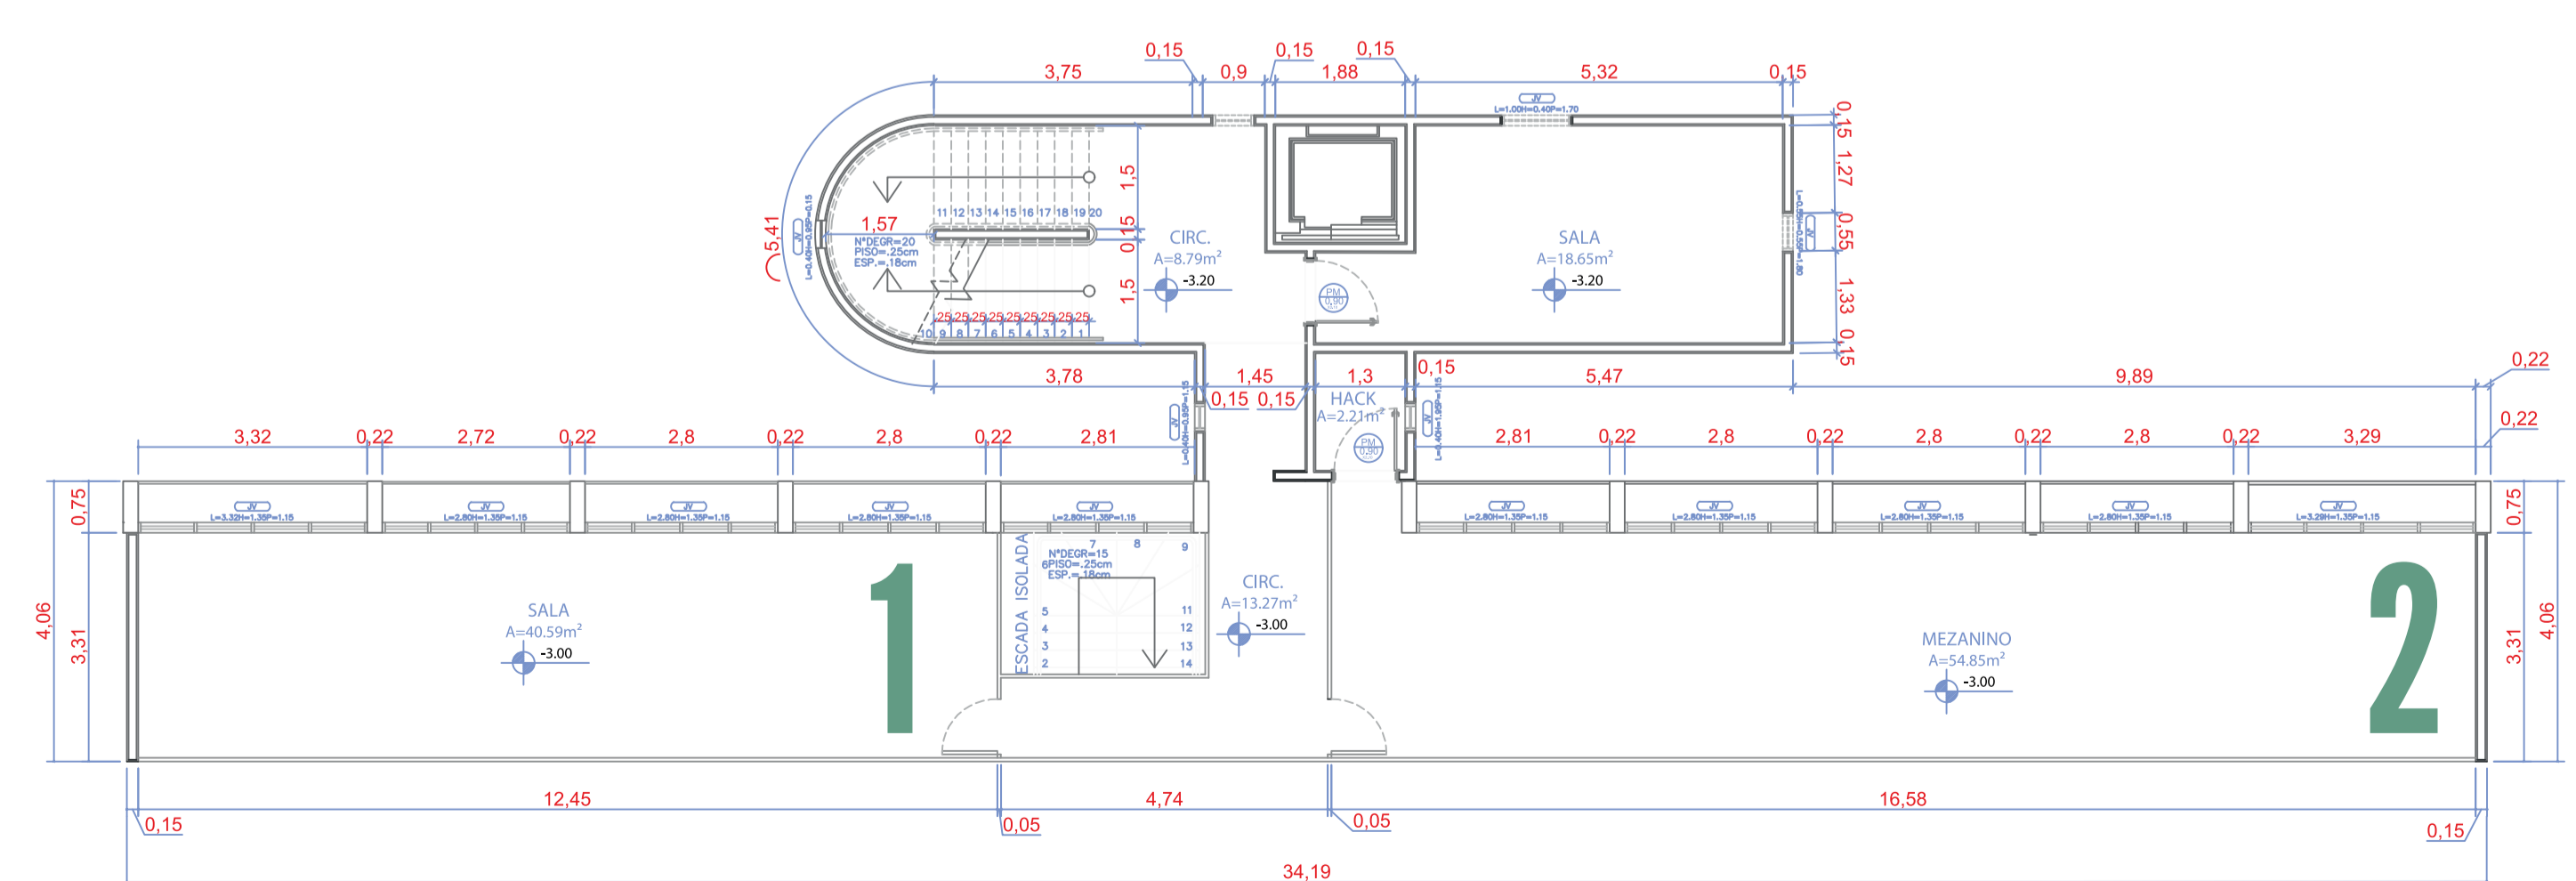


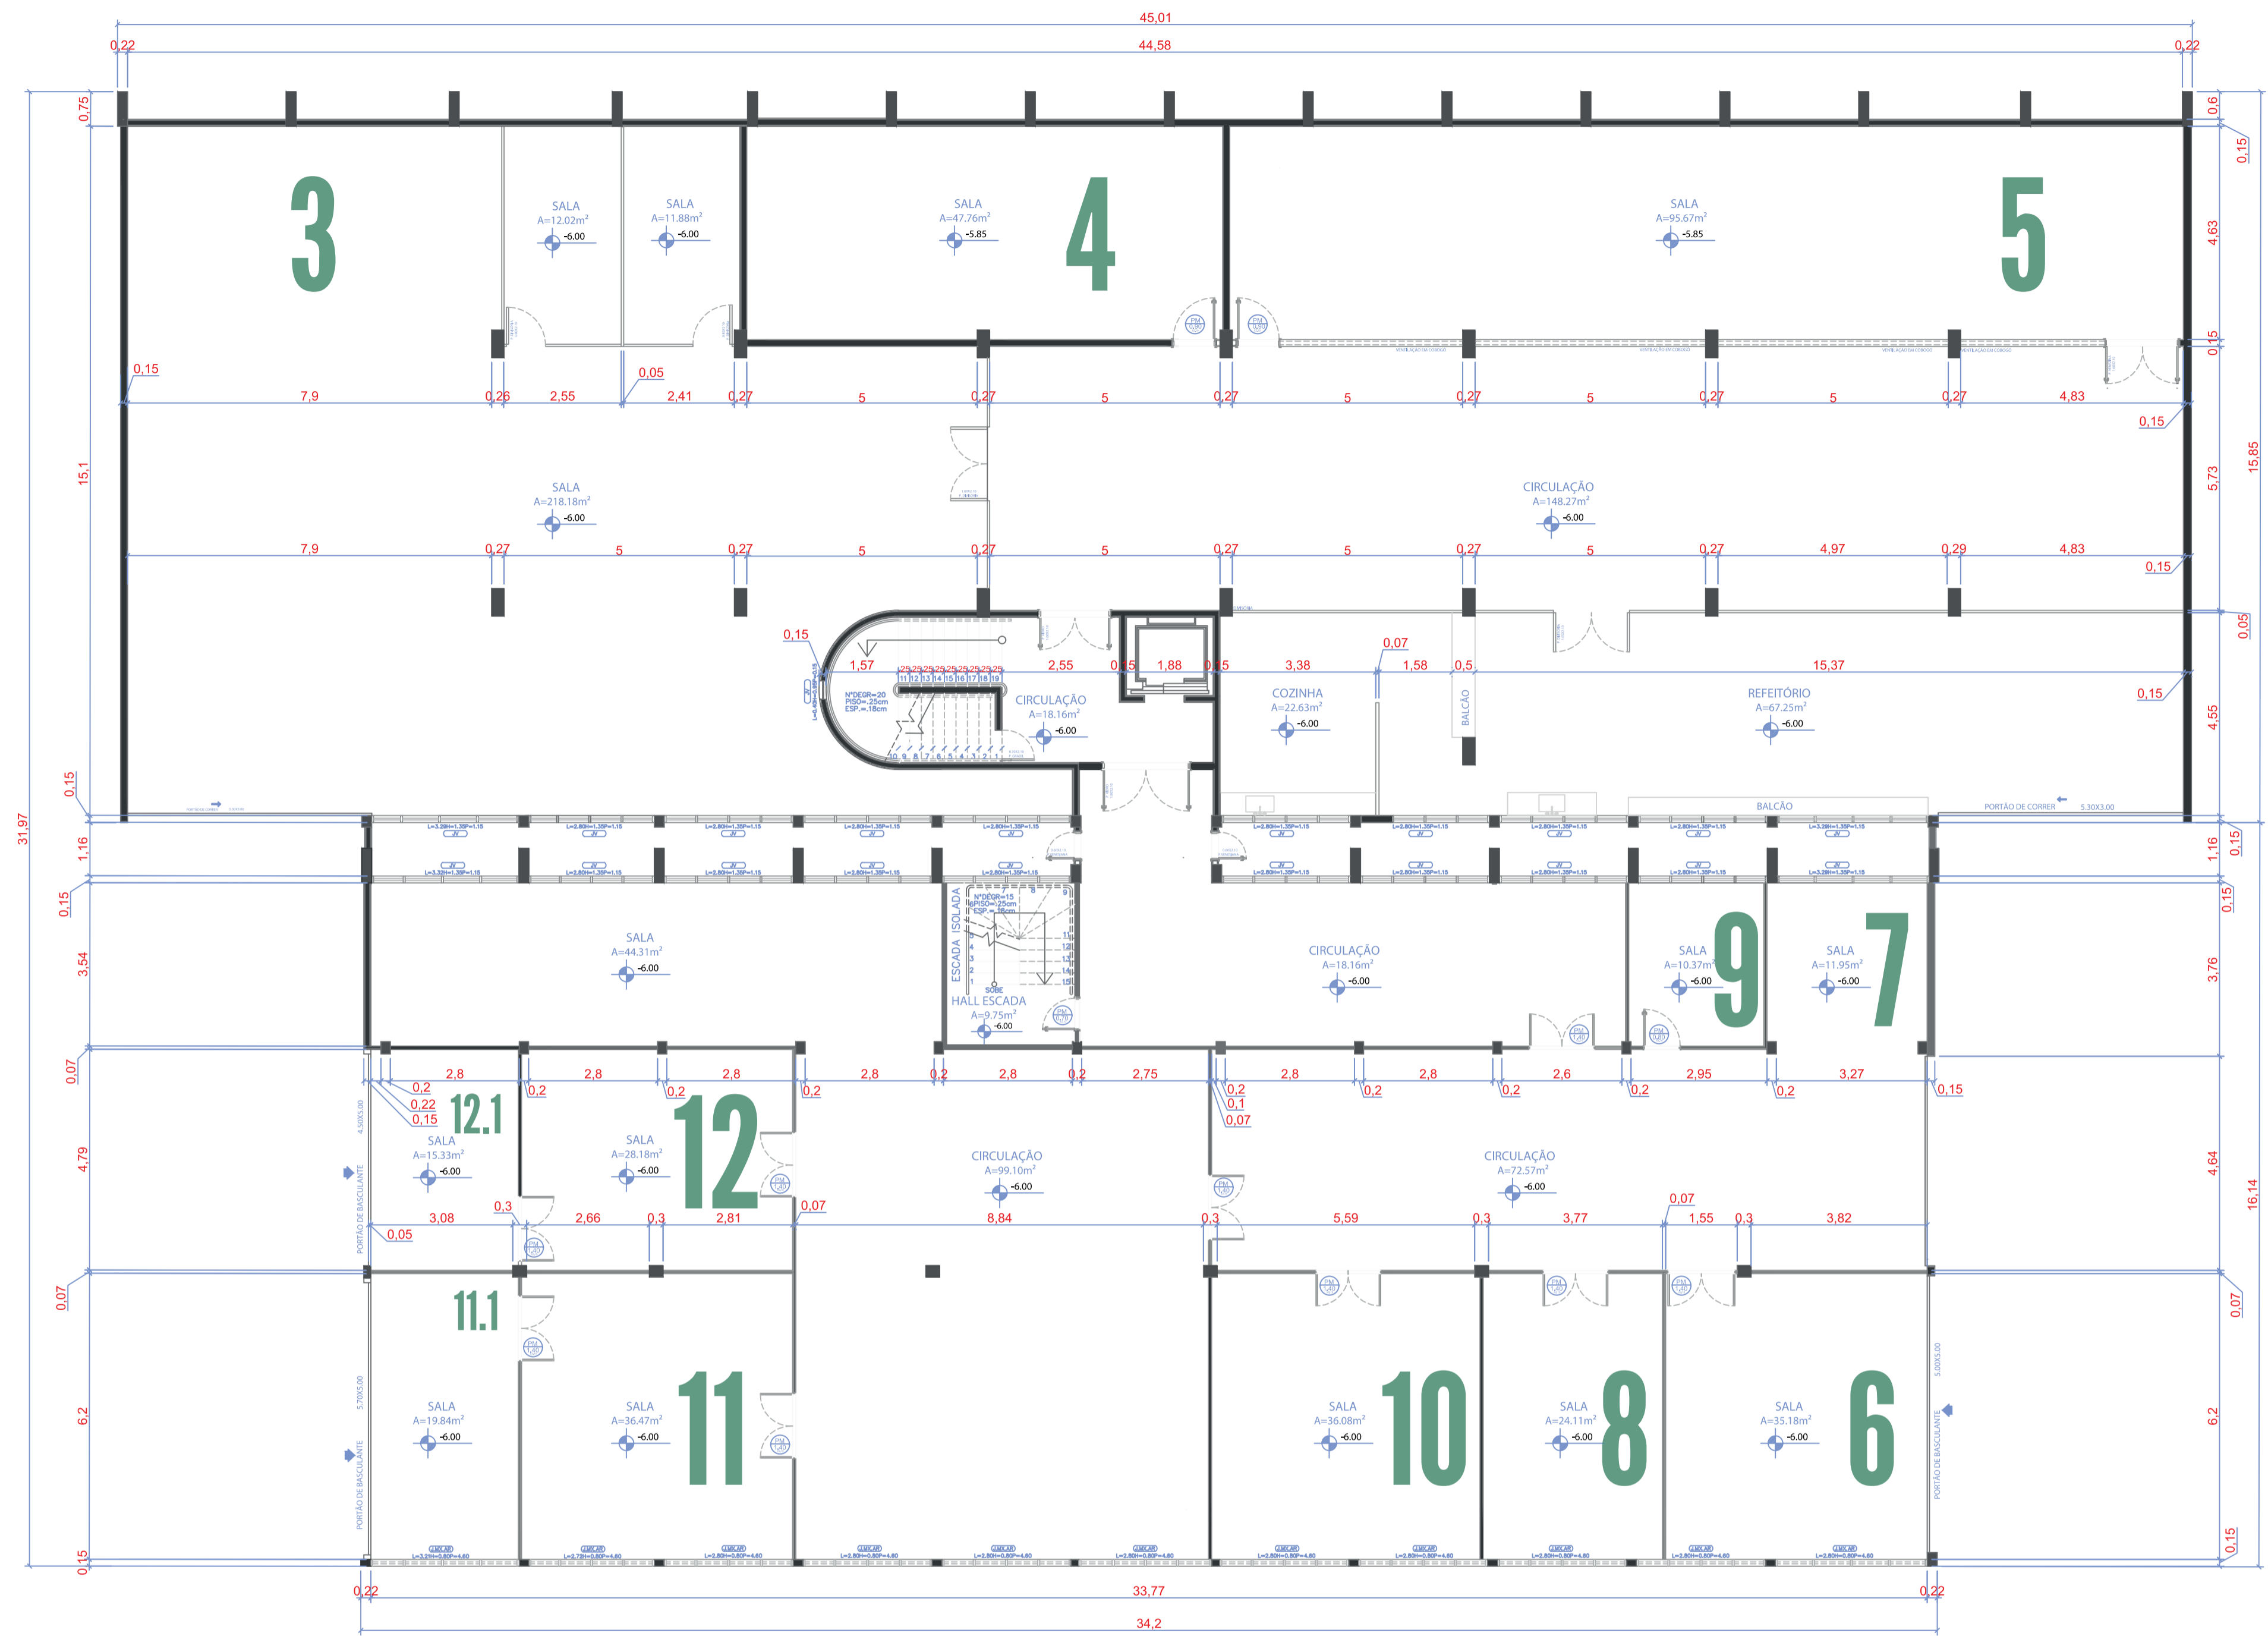

<b>ANEXO FINATEC</b>		
ENDEREÇO :	FINATEC BLOCO H UNB BRASÍLIA-DF	
PROPRIETÁRIO :	FINATEC	
AUTOR DO PROJETO :		
RESPONSÁVEL TÉCNICO:		
PROPRIETÁRIO _____		
AUTOR DO PROJETO/RESP. TÉCNICO _____ CAU: A85312-7		
GEREAEP	CREA	
OUTROS		
PROJETO DE ARQUITETURA		
AS BUILT FINATEC BLOCO H		
04/05	ARQUITETURA	ÁREAS (m2): 504.52m²
	PLANTA BAIXA SUBSOLO e MEZANINO	
DATA	ESCALA	VISTO
23/02/2023	INDICADA	

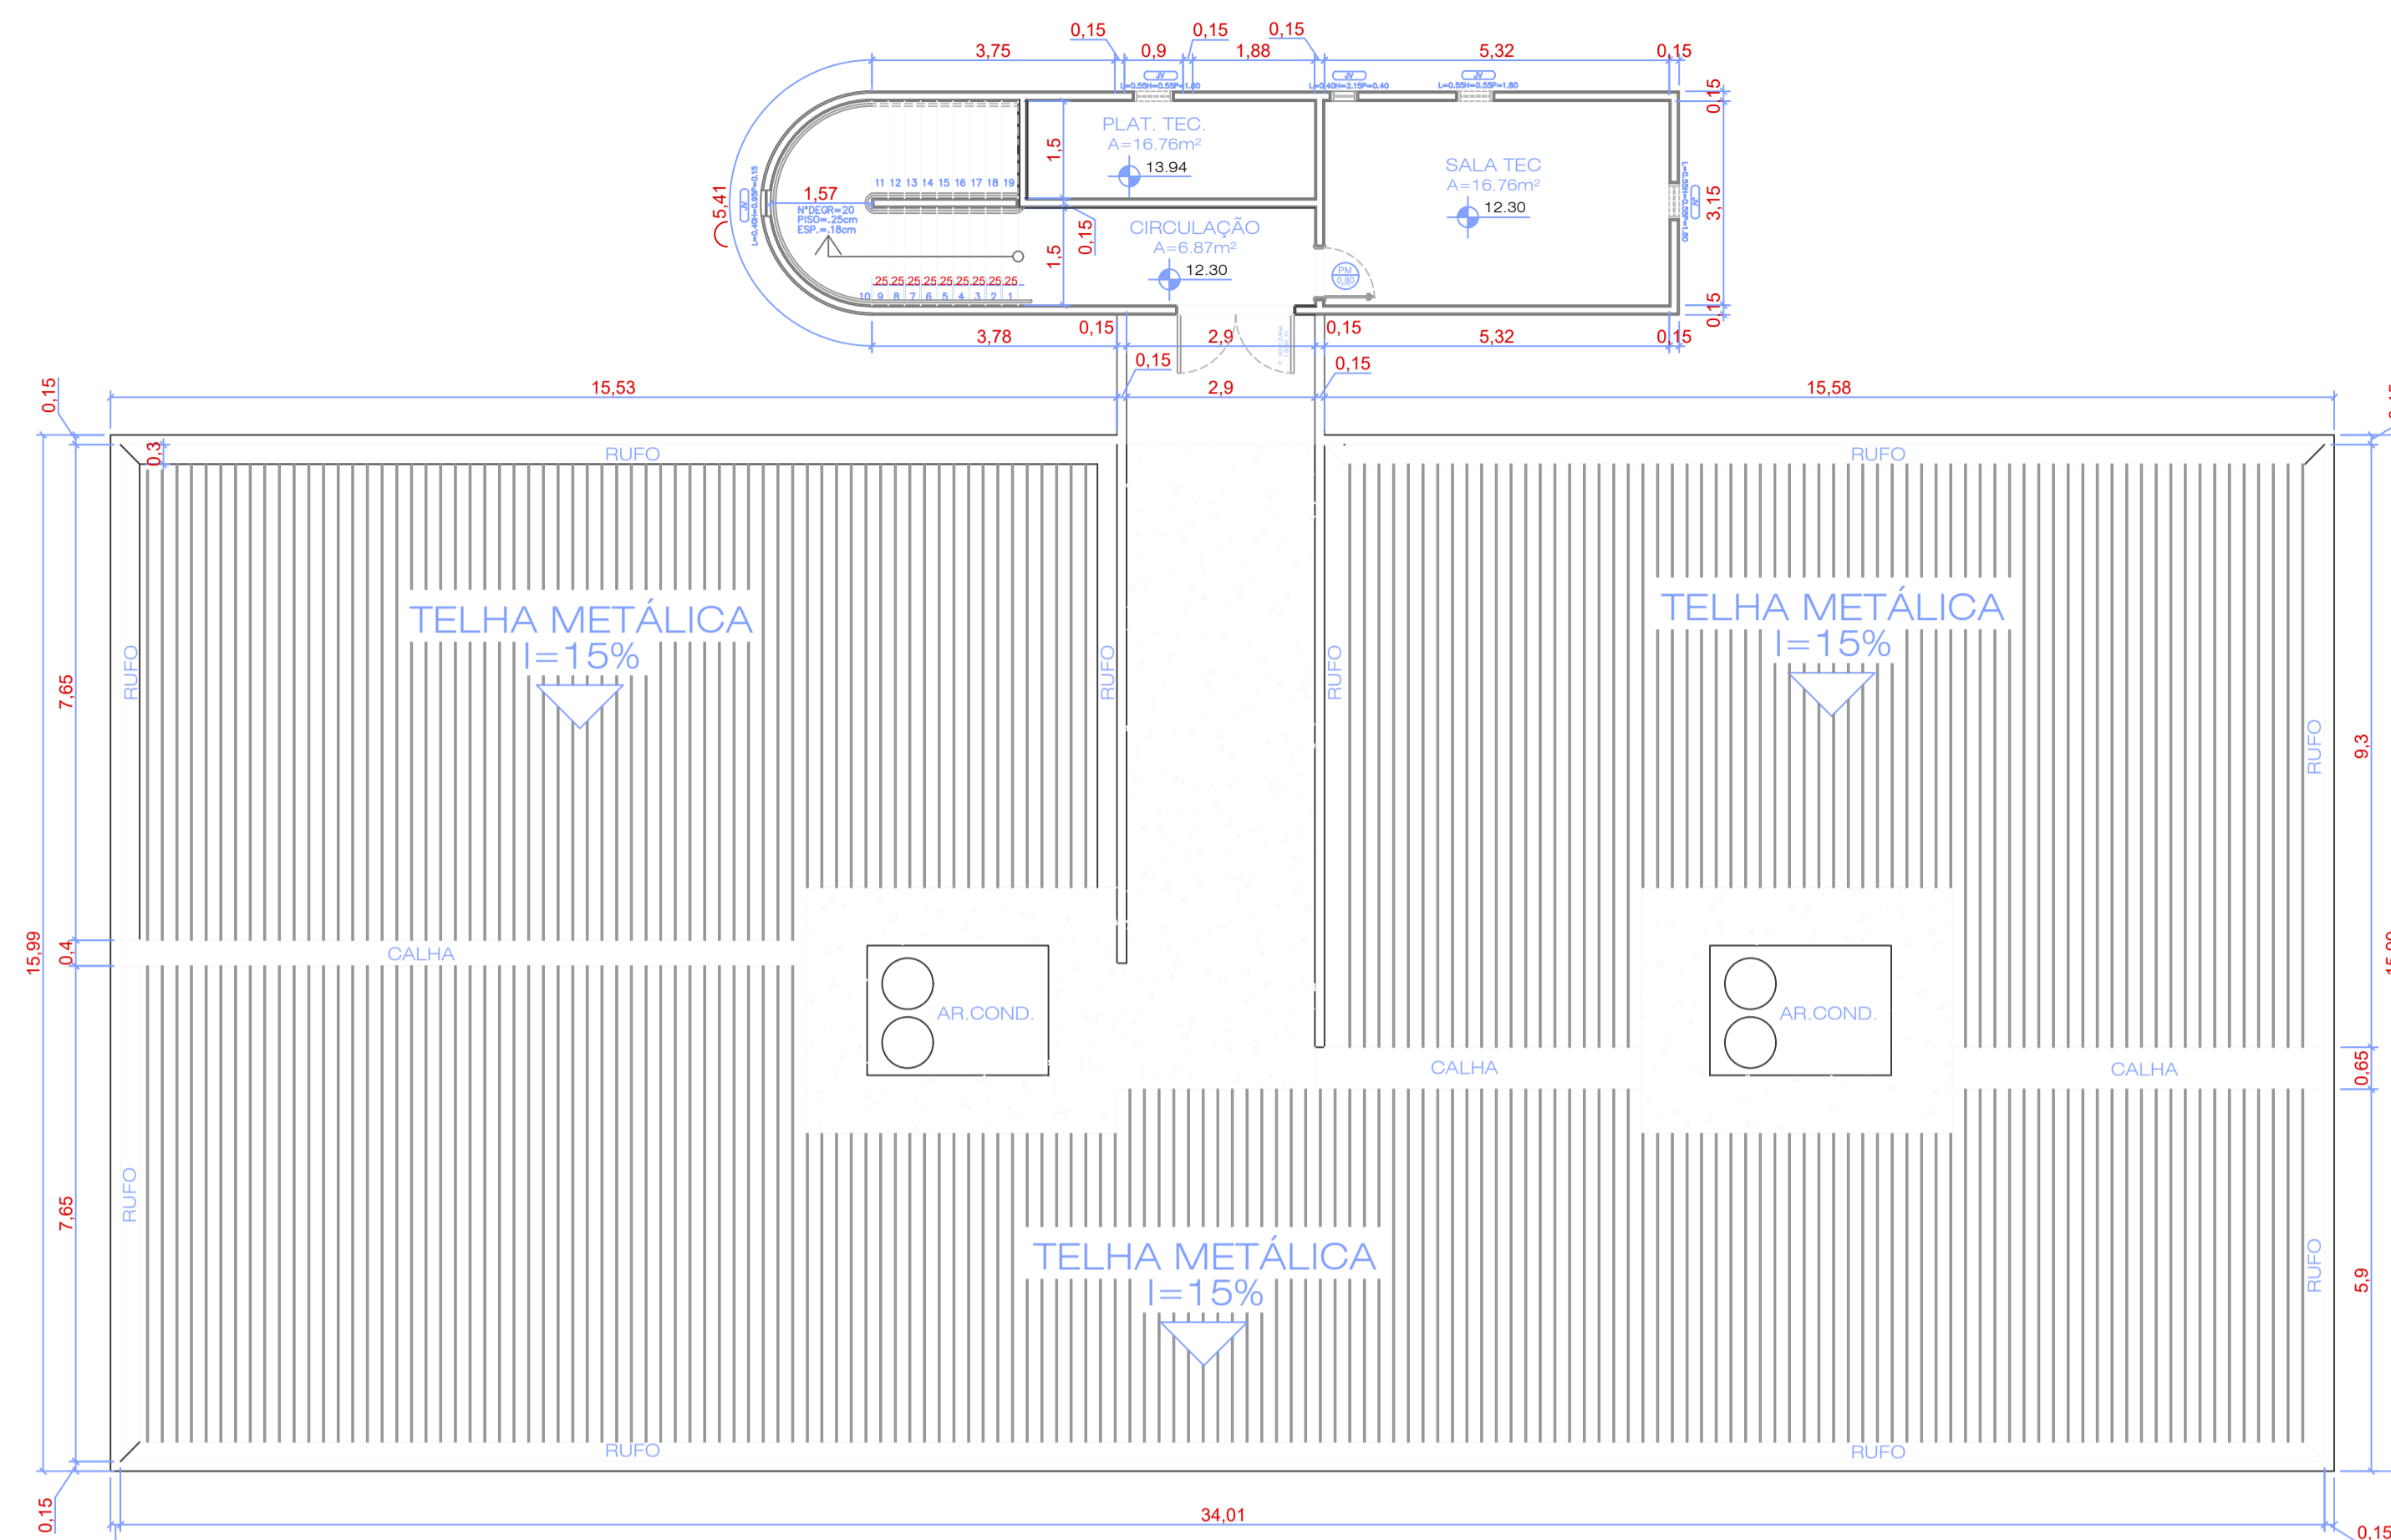

PLANTA BAIXA ÁREA TÉCNICA  
ESCALA 1:100

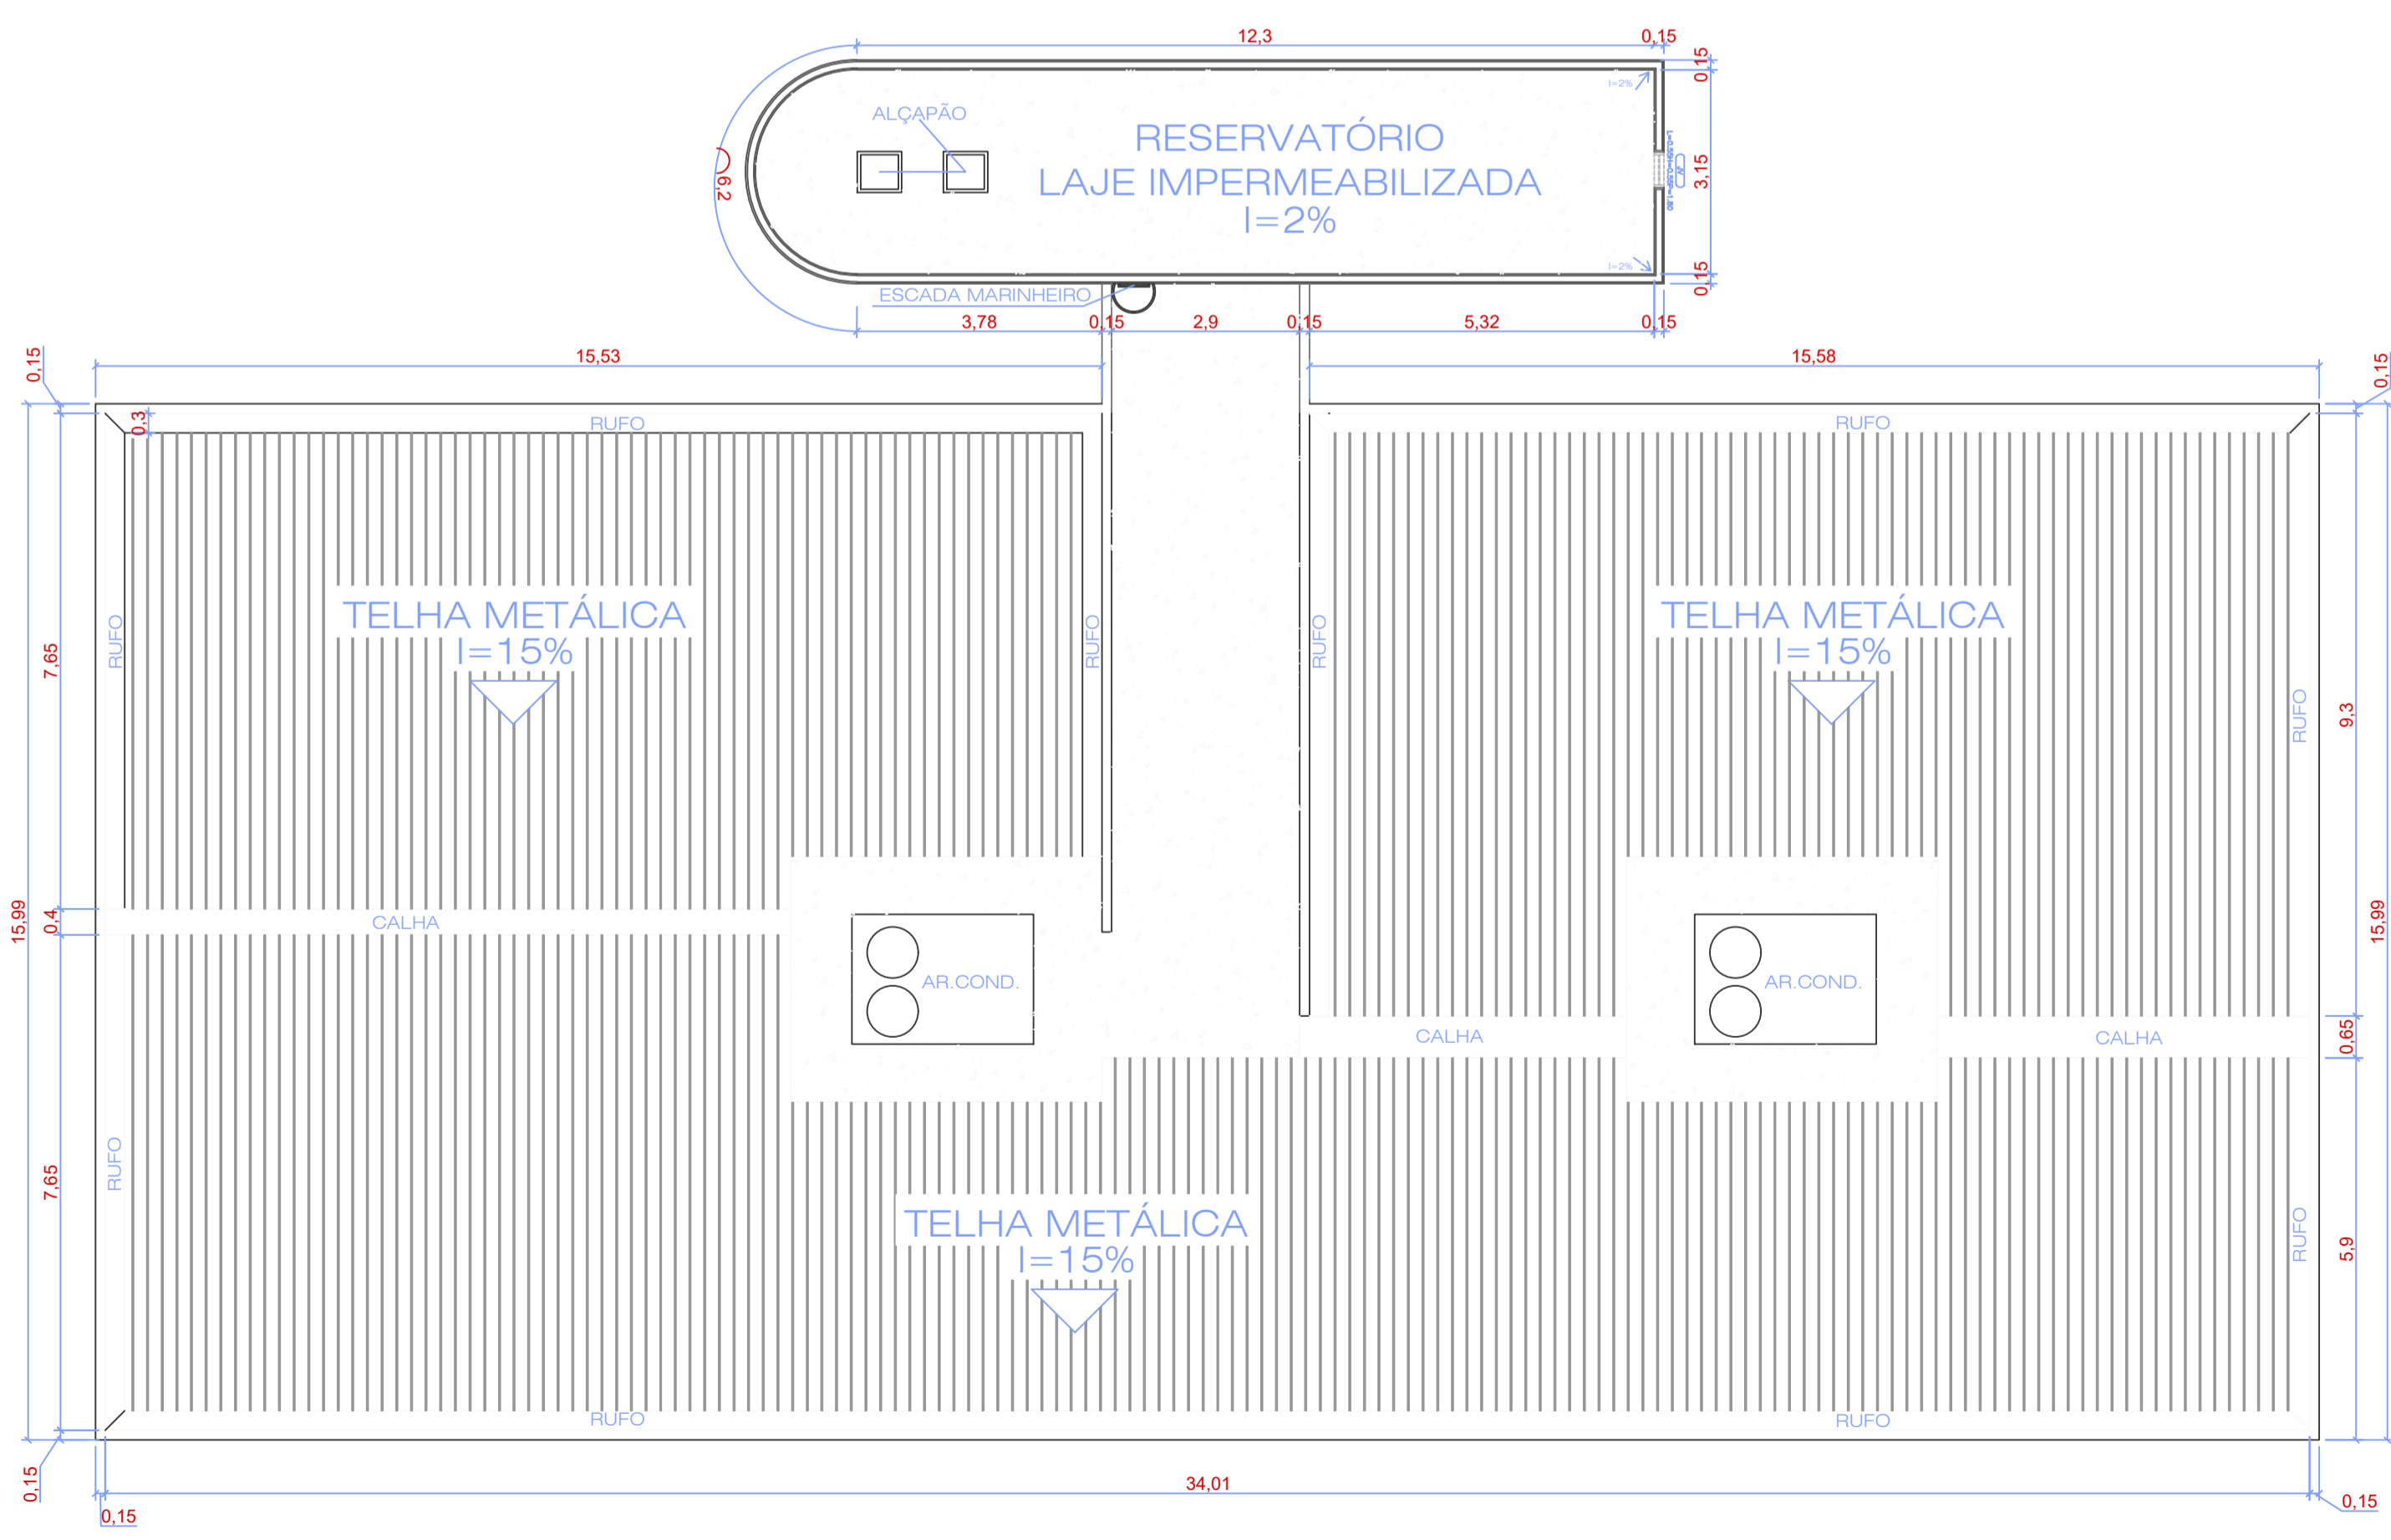

PLANTA BAIXA COBERTURA  
ESCALA 1:100

ANEXO FINATEC		
ENDEREÇO :	FINATEC BLOCO H UNB BRASÍLIA-DF	
PROPRIETÁRIO :	FINATEC	
AUTOR DO PROJETO :		
RESPONSÁVEL TÉCNICO:		
<p>PROPRIETÁRIO _____</p> <p>AUTOR DO PROJETO/RESP. TÉCNICO _____ CAU: A85312-7</p>		
GEREAEP	CREA	
OUTROS		
PROJETO DE ARQUITETURA		
AS BUILT FINATEC BLOCO H		
05/05	ARQUITETURA	ÁREAS (m2): 504.52m <sup>2</sup>
	PLANTA BAIXA ÁREA TÉCNICA E MEZANINO	
DATA 23/02/2023	ESCALA INDICADA	VISTO